


Mapa w układzie 2000/6
Wysokości w układzie Kransztad 86
Karta mapy : 6.116.33.07.1, 6.116.33.02.3
Skala 1:1000

MAPA
Z INWENTARYZACJI POWYKONAWCZEJ KANALIZACJI SANITARNEJ
Obiekt : Pewel Wielka
7 (13)

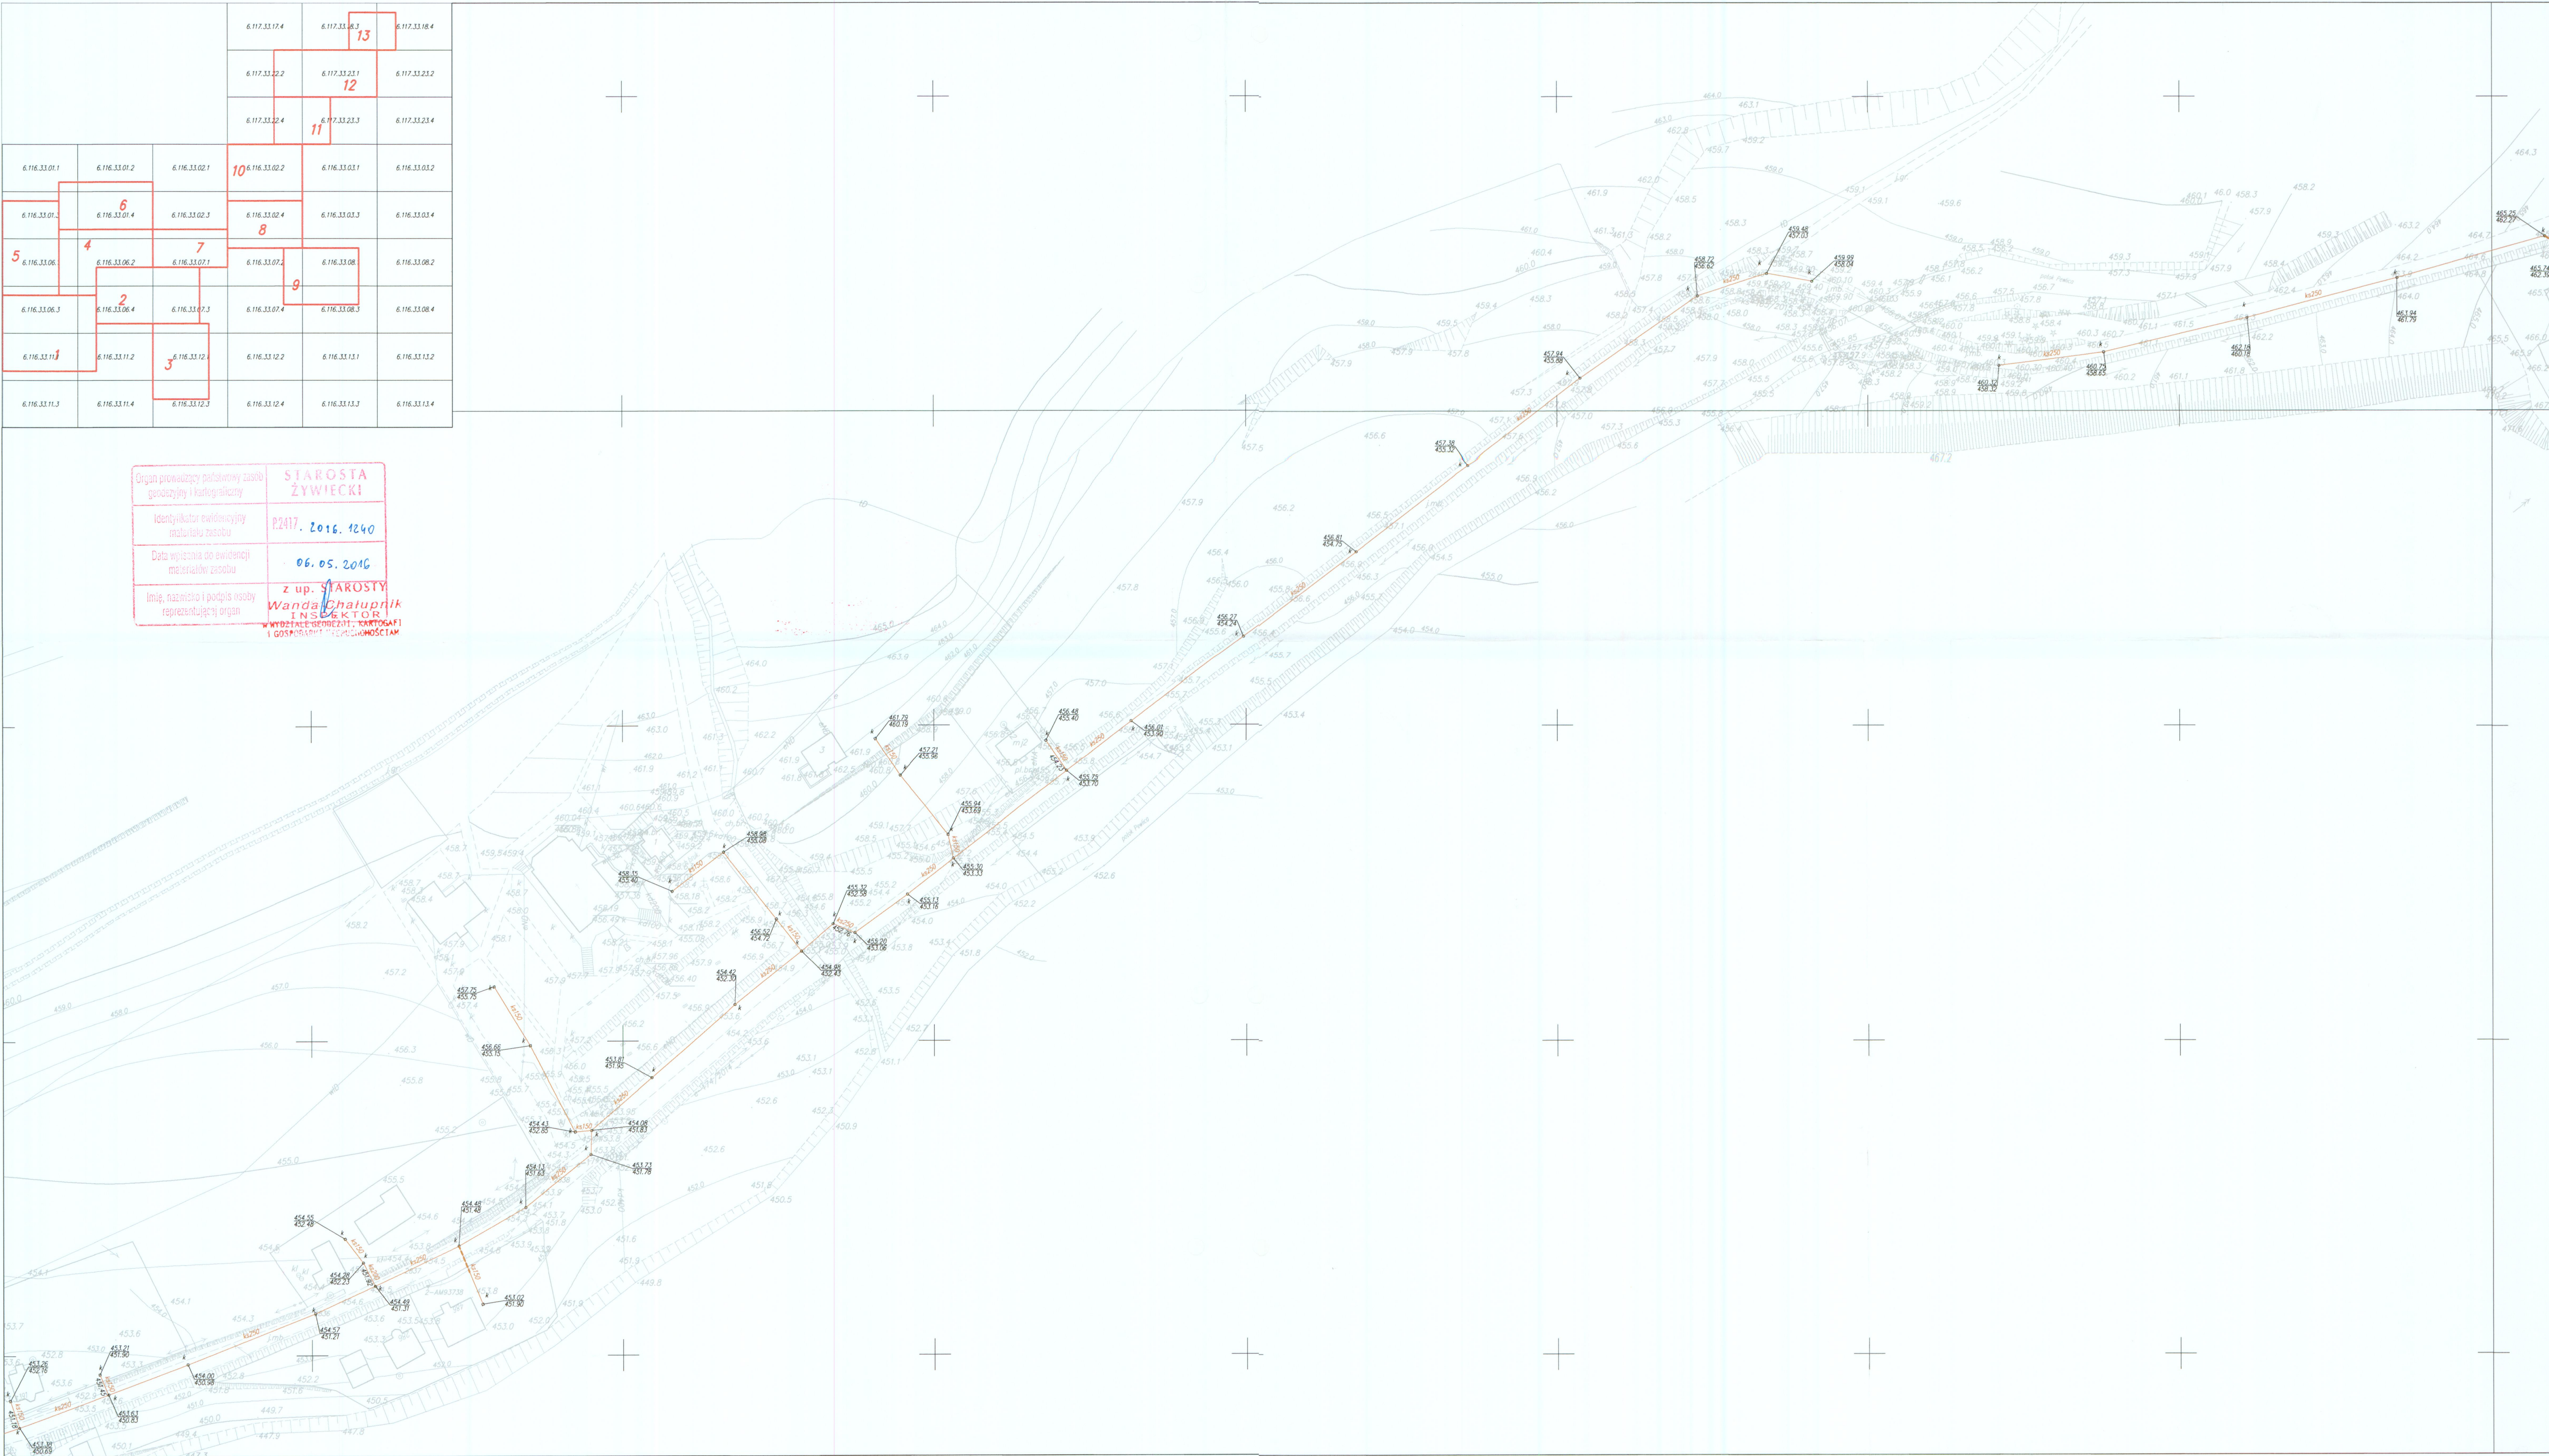

Wykonaf dn. 07.04.2016r.