



MIEJSKIE PRZEDSIĘBIORSTWO WODOCIĄGÓW I KANALIZACJI

Spółka z o.o.

34-300 ŻYWIEC, ul. Bracka 66

nowit MPWiK



Telefon 33 860-63-00

Fax 33 860-63-10

NIP 553-010-10-94

Regon 070540957

KRS Nr 0000089484

Sąd Rejonowy w Bielsku-Białej

Kapitał zakładowy: 51 678 380,00 zł


skr. pocztowa: 3

e-mail: biuro@mpwik-zywiec.pl



Analityka Laboratoryjna

Wody i Ścieków

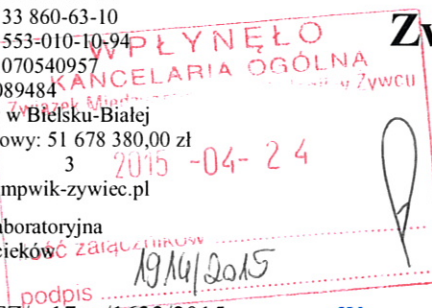

Związek Międzygminny ds.

Ekologii w Żywcu

ul. Ks. Pr. St. Słonki 22

34-300 Żywiec

Nasz znak: TTZ/17/1632/2015

Wasz znak:

Żywiec, dn. 20.04.2015

dot.: warunków technicznych wykonania przyłączy kanalizacji sanitarnej do budynków mieszkalnych w Gminie Radziechowy-Wieprz w miejscowości Wieprz zgodnie z załącznikiem nr 1.

I. WARUNKI TECHNICZNE WYKONANIA PRZYŁĄCZA KANALIZACJI SANITARNEJ:

1. Ścieki bytowe odprowadzić do istniejącej kanalizacji sanitarnej Ø200, której przebieg zaznaczono na mapie sytuacyjnej w skali 1:500 kolorem czerwonym,
2. Przyłącze kanalizacji sanitarnej wykonać na istniejącą studzienkę kanalizacyjną, w przypadku jej braku należy zabudować studzienkę na istniejącej sieci kanalizacyjnej,
3. W przypadku budowy przyłącza po terenie budowlanym, na którym możliwe jest powstanie innych budynków, należy w porozumieniu z MPWiK przewidzieć odpowiednio większą średnicę kanału.
4. Kanały sanitarne (kolektory główne i boczne, przyłącza), projektować z rur PVC o jednorodnej strukturze ścianki rur i kształtek, klasy co najmniej 12 kN/m²(SN12), natomiast przyłącza Ø 160 mm projektować z rur PCW o jednorodnej strukturze ścianki rur i kształtek, klasy co najmniej 12 kN/m²(SN12) z minimalnym spadkiem 1,5%,
5. W projekcie przedstawić zestawienie długości kanałów w rozbiciu na średnicę i materiał oraz zestawienie tabelaryczne studzienek (łącznie ze studzienkami na przyłączach) podając nr studzienki, typ użytego wjazdu, rzędną terenu, rzędną dna kanału, rzędne wlotów kanałów bocznych, głębokość studni, średnicę, materiał, typ-(przelotowa, załomowa, kaskadowa itp.). W przypadku studni załomowych należy podać kąt kinety.
6. Włączenia przykanalików do kanału głównego można wykonać:
 - bezpośrednio do studni przy zachowaniu włączenia na wysokości o średnicę przewodu głównego wyżej od górnej krawędzi przewodu głównego (włączenie „in situ”),
 - bezpośrednio do kinety studni przy czym kineta taka musi być wykonana u producenta studni z odpowiednio usytuowanym wlotem bocznym (dotyczy studni betonowych),
 - bezpośrednio do głównego przewodu kanalizacyjnego od góry pod skosem zgodnie z kierunkiem przepływu ścieków, z wykorzystaniem trójnika, kolan lub mufy (siodło klejone) np. firmy Funke. Przy tego typu podłączeniach konieczne jest wykonanie studni rewizyjnej o średnicy min 600mm zlokalizowanej przed granicą nieruchomości jednak w odległości nie większej niż 10,0 mb od ciągu głównego (takie rozwiązanie uzgodnić z MPWiK).



**INFRASTRUKTURA
I ŚRODOWISKO**
NARODOWA STRATEGIA SPÓJNOŚCI



UNIA EUROPEJSKA
FUNDUSZ SPÓJNOŚCI



7. Przewody układać na podsypce piaskowej gr. 10 cm i w obsypce o grubości min. 20 cm z minimalnym przykryciem 1,20 m p.p.t. w celu zabezpieczenia przed zamarzaniem. W przypadku niemożności dotrzymania takiego posadowienia należy zastosować odpowiednie zabezpieczenia,
8. Na przyłączach kanalizacji sanitarnej w uzasadnionych wypadkach przewidzieć klapy zwrotne zabezpieczające nieruchomość czy budynek przed zalaniem (cofka) ścieków z kanału głównego.
9. Średnice projektowanej sieci kanalizacyjnej winny uwzględniać zarówno aktualną potrzebę dostawców ścieków oraz przyszłą rozbudowę.
10. Na przyłączy kanalizacyjnym należy zabudować studnię rewizyjną (inspekcyjną, min. \varnothing 400 mm) na terenie posesji w odległości około 3 m od budynku,
11. Na mapie sytuacyjno-wysokościowej należy podać trasy projektowanych kanałów, ich długości, spadek i średnicę, rzędne wjazdu, dna studzienek kanalizacyjnych oraz rzędne wlotów bocznych
12. Na każdym załamaniu, zmianie kierunku przyłącza zaprojektować studzienkę rewizyjną (inspekcyjną, min. \varnothing 400 mm),
13. W przypadku kolektorów głównych i bocznych wszystkie studnie załomowe, połączeniowe, jak również studnie usytuowane w drogach oraz w miejscach trudno dostępnych projektować z elementów prefabrykowanych żelbetowych min. ϕ 1000mm, z zakończeniem stożkowym, łączonych za pomocą uszczeltek gumowych stożkowych, z fabrycznie wykonanymi kinetami i przejściami szczelnymi dla rur kanalizacyjnych kamionkowych oraz stopniami żłazowymi ze stali nierdzewnej kwasoodpornej lub zabezpieczonych antykorozyjnie powłoką z tworzywa sztucznego. Prefabrykaty wykonane z betonu o klasie wytrzymałości min. B-45, nasiąkliwości max 4 %, mrozoodporne
14. Maksymalna odległość pomiędzy studniami nie może przekraczać 80,0 mb.
15. Należy podać w jaki sposób zostanie rozwiązane przejście szczelne w studzienkach kanalizacyjnych gdy spadek kanału przekracza 3% a nie jest przewidziane zastosowanie studzienki kaskadowej.
16. Największe dopuszczalne spadki na przewodach między studniami nie powinny przekraczać 15%.
17. Kolektory główne i boczne kanalizacji sanitarnej powinny zachować prostolinijność. Niedopuszczalne jest zastosowanie kolan i łuków przy przejściu szczelnym na wejściu i wyjściu ze studzienki jak również stosowania kolan i łuków na odcinkach kanałów pomiędzy studzienkami.
18. W projekcie należy przewidzieć możliwość czyszczenia rurociągu tłoczego (jeżeli taki będzie). Studnie w których znajdować się będzie armatura przyjąć min. \varnothing 1500mm w odległościach nie większych niż 120,0mb.
19. W przypadku długich odcinków rurociągów tłocznych należy zwrócić uwagę na zjawisko zagniwania ścieków, przedstawić sposób rozwiązania problemu.
20. Studnie rozprężne zastosować jak w przypadku studni kanalizacyjnych, tzn. betonowe - na uszczelki. Należy przewidzieć zaprojektowanie filtrów pochłaniających nieprzyjemne zapachy na studniach rozprężnych usytuowanych w gęstej zabudowie.
21. Minimalne przykrycie przewodów kanalizacyjnych ciśnieniowych nie powinno być mniejsze niż 1,4m.
22. Projektować włazy z żeliwa sferoidalnego szczelne (z fabrycznie montowaną uszczelką). W ulicach stosować włazy klasy D-400 kN, na chodnikach i podjazdach do posesji klasy C-250 kN, na terenach zielonych klasy B-125 kN.
23. Włazy kanalizacyjne winny być posadowione:
 - w jezdniach zlicowane z poziomem terenu,
 - w drogach gruntowych 5 cm nad poziomem terenu z obetonowaniem w pasie 45 cm z górną powierzchnią zatartą na gładko z wykonanym spadkiem na zewnątrz, z jednej strony licowanej z górną powierzchnią wjazdu, a z drugiej strony z powierzchnią przyległego terenu,
 - **Włazy należy mocować na stałe do studzienki (przykręcać) w celu zabezpieczenia ich przed przesunięciem**
 - w terenach zielonych 10-15 cm nad poziomem z obetonowaniem j.w.
24. Rurociągi z tworzyw sztucznych projektowane być powinny na 20 cm podłożu z piasku gruboziarnistego oraz posiadać 30 centymetrową warstwę obsypki ponad wierzch przewodów, również z piasku gruboziarnistego, wykonanej na tym samym poziomie na całej szerokości



- wykopu. Wymagane grubości warstw podłoża i obsypki dotyczą wymiarów tych warstw po odpowiednim zagęszczeniu. Dopuszcza się w warunkach szczególnych jak np. dużego napływu wody gruntowej lub powierzchniowej do wykopu stosowanie do tych celów pospółki sortowanej w zakresie frakcji o wymiarach ziaren od 2 do 20 mm.
25. Na warstwie obsypki w projekcie należy uwzględnić ułożenie taśmy ostrzegawczej na całej długości projektowanej sieci kanalizacyjnej.
 26. Na trasie kanalizacji winien pozostać wolny teren o szerokości do 1,5m z każdej strony, bez zadrzewień, krzewów, elementów małej architektury.
 27. Odległości pionowe przewodów kanalizacji sanitarnej od przewodów uzbrojenia podziemnego minimum 0,5m. W przeciwnym wypadku kanał zabezpieczyć rurami ochronnymi.
 28. **W przypadku podłączania dostawców ścieków przemysłowych należy określić rodzaj i jakość wprowadzanych ścieków do kanalizacji sanitarnej zgodnie z załącznikiem A2, następnie dokonać uzgodnienia z MPWiK.**
Dodatkowo zaprojektować studzienkę do poboru próbek, przepływomierz ścieków, a w przypadku konieczności instalacji podczyszczającej zaprojektować zgodnie z najlepszymi dostępnymi technikami.
 29. **Nie dopuszczamy adaptacji istniejących szamb jako studzienek kanalizacyjnych (projektować nowe studzienki kanalizacyjne), w koszcie inwestycji należy przewidzieć likwidację szamb. Przyłącza projektować wg. załącznika C1 i C2.**
 30. We wprowadzonych do kanalizacji ściekach należy ograniczyć lub wyeliminować substancje szczególnie szkodliwe dla środowiska wodnego określone w przepisach (Dz.U.2006.137.984), oraz ograniczyć te zanieczyszczenia które niekorzystnie wpływają na pracę sieci kanalizacyjnej i oczyszczalni ścieków, szczególnie zwrócić uwagę na terenach wiejskich na zakaz wprowadzania gnojownicy.
 31. Wprowadzone do kanalizacji miejskiej ścieki nie mogą zawierać ponadnormatywnych stężeń emulsji olejowych, substancji trujących, łatwopalnych i wybuchowych oraz nie mogą zawierać odpadów stałych jak i powstałych w urządzeniach podczyszczających ścieki.
 32. **Odprowadzane ścieki muszą odpowiadać warunkom określonym w załączniku nr D, D1.**
 33. W koszcie inwestycji należy również uwzględnić:
Koszty filmowania kanalizacji sanitarnej (zarówno kolektory główne, boczne jak i przyłącza) po zakończeniu robót budowlanych. Pozytywny wynik z przeprowadzonej inspekcji TV jest jednym z warunków obioru końcowego kanalizacji. Filmowanie kanalizacji wykona przyszły eksploatacja sieci MPWiK w Żywcu na zlecenie wykonawcy robót lub pod płatnym nadzorem pracownika MPWiK Żywiec
 34. Całość projektu dostarczyć w formie elektronicznej do MPWiK – pliki **dxg, doc, pdf**
 35. Instalacja kanalizacyjna grawitacyjna w pomieszczeniach budynku, z których krótkotrwale nie jest możliwy grawitacyjny spływ ścieków, może być wykonana pod warunkiem zainstalowania zabezpieczenia przed przepływem zwrotnym ścieków z sieci kanalizacyjnej przez zastosowanie przepompowni ścieków, zgodnie z wymaganiami Polskiej Normy dotyczącej projektowania przepompowni ścieków w kanalizacji grawitacyjnej wewnątrz budynków lub urządzenia przeciwwzalewowego zgodnie z wymaganiami Polskiej Normy dotyczącej urządzeń przeciwwzalewowych w budynkach. Poziom zalewania należy przyjmować jako poziom terenu przy studni kanalizacyjnej zlokalizowanej na sieci do której ma być włączone przyłącze kanalizacyjne.
 36. Przejście przez ścianę budynku wykonać jako szczelne,
 37. Przejścia kanałów przez ściany studni muszą zapewniać szczelność w stopniu uniemożliwiającym infiltrację wody gruntowej i eksfiltrację ścieków,
 38. Wykonane przyłącze kanalizacji sanitarnej należy zakończyć pionem kanalizacyjnym wyprowadzonym ponad dach jako przewód wentylacyjny (zgodnie z § 125.1. RMI „W sprawie warunków technicznych jakim powinny odpowiadać budynki i ich usytuowanie”),
 39. W przypadku zamiaru odprowadzania ścieków innych niż ścieki bytowe należy zwrócić się do MPWiK Żywiec o wydanie odrębnych warunków technicznych z wypełnioną „Informacją o rodzaju i jakości wprowadzanych ścieków do kanalizacji sanitarnej”,

40. W przypadku odprowadzania ścieków innych niż ścieki bytowe bez zgody MPWiK nastąpi natychmiastowe rozwiązanie umowy na odprowadzanie ścieków, zablokowanie kanalizacji oraz MPWiK Żywiec wystąpi o zwrot poniesionych strat,
41. Wykonawcę przyłącza obowiązują wszystkie normy i przepisy w zakresie wykonawstwa przyłączy kanalizacyjnych,
42. Na trasie przyłączy należy pozostawić nie zagospodarowany i nie zadrzewiony pas terenu o szerokości 2m.

Pompownie ścieków:

Projektowaną pompownię należy zlokalizować po wstępnej akceptacji lokalizacji przez MPWiK Sp. z o.o. w Żywcu.

1. W przypadku projektowania indywidualnych pompowni ścieków (z pojedynczych budynków mieszkalnych) zostają one własnością i w eksploatacji właściciela budynku, stosowne porozumienia i oświadczenia w tej sprawie powinny znajdować się w projekcie. Pompownie tego typu powinny być projektowane w obrębie działki właściciela budynku. Nie projektować systemu monitoringu. Pompownie indywidualne będą zasilane w energią elektryczną z budynku do którego zostają zaprojektowane. **(Podpisana oświadczenie właściciela budynku (załącznik))**

II. WARUNKI DOTYCZĄCE PROJEKTOWANIA PRZYŁĄCZY I SIECI KAN:

1. Projekt może być opracowany wyłącznie na aktualnych mapach sytuacyjno-wysokościowych w skali 1:1000 lub 1:500,
2. Projekt należy opracować zgodnie z obowiązującymi przepisami i zasadami wiedzy technicznej,
3. Trasę projektowanego przyłącza należy uzgodnić z dysponentami sieci energetycznych, gazowych, telekomunikacyjnych,
4. Projekt uzgodnić w dwóch egzemplarzach z MPWiK Żywiec Spółka z o.o.

Do komunalnych urządzeń kanalizacyjnych zabrania się:

1. Odprowadzania wód opadowych i drenażowych, z terenu posesji i dachu. W przypadku stwierdzenia odprowadzania w/w wód do kanalizacji sanitarnej, przyłącze zostanie zablokowane w trybie natychmiastowym,
2. Odpadów stałych, które mogą powodować zmniejszenie przepustowości przewodów kanalizacyjnych, a w szczególności żwiru, piasku, popiołu, szkła, tekstyliów, włókien nawet, jeżeli znajdują się one w stanie rozdrobnionym,
3. Odpadów płynnych nie mieszających się z wodą, a w szczególności sztucznych żywic, lakierów, mas bitumicznych, smół i ich emulsji, mieszanin cementowych,
4. Substancji palnych i wybuchowych, których punkt zapłonu znajduje się w temperaturze poniżej 85°C, a w szczególności benzyn, nafty, oleju opałowego i napędowego, karbidu, trójnitrotoluenu,
5. Substancji żrących i toksycznych, a w szczególności mocnych kwasów i zasad, formaliny, siarczków, cyjanów oraz roztworów amoniaku, siarkowodoru i cyjanowodoru,
6. Ścieków, których pH jest niższe od 6,5 bądź wyższe od 9,0,
7. Innych substancji, które wskutek swojego składu chemicznego lub temperatury mogłyby uszkodzić urządzenia kanalizacyjne, powodować zagrożenie pożarowe lub wybuchowe, oddziaływać szkodliwie na bezpieczeństwo i zdrowie osób obsługujących lub powodować zagrożenie środowiska naturalnego,
8. Innych poza bytowymi, objętych mniejszymi warunkami technicznymi.

• WARUNKI DOTYCZĄCE BUDOWY I ODBIORU TECHNICZNEGO



**INFRASTRUKTURA
I ŚRODOWISKO**
NARODOWA STRATEGIA SPÓJNOŚCI



UNIA EUROPEJSKA
FUNDUSZ SPÓJNOŚCI



1. Zamiar i rozpoczęcie budowy przyłącza kanalizacyjnego należy zgłosić do **Działu Eksploatacji Sieci Kanalizacyjnej tel. (33) 860 63 63**,
2. Przed zasypaniem przyłącza należy zgłosić do **Działu Eksploatacji Sieci Kanalizacyjnej tel. (33) 860 63 63**, celem przeprowadzenia technicznego odbioru końcowego.
3. Inwestor w trakcie odbioru powinien przekazać przedstawicielowi **MPWiK w Żywcu sp. z o.o.** geodezyjny pomiar powykonawczy lub oświadczenie geodety, że przyjął do realizacji dokumentację geodezyjną powykonawczą, którą dostarczy do **MPWiK w Żywcu sp. z o.o.** w ciągu 2 miesięcy,
4. Jeden egzemplarz protokołu zostaje u Inwestora,
5. Warunkiem niezbędnym dla odprowadzania ścieków do czynnej kanalizacji będzie:
 - podpisanie umowy z **MPWiK w Żywcu sp. z o.o.** na odbiór ścieków,
 - dokonanie opomiarowania wszystkich źródeł zasilania w wodę przedmiotowych budynków lub ustalenie ryczału,
6. Wykonane przez Inwestora przyłącze kanalizacji sanitarnej nie będzie podlegało nieodpłatnemu przekazaniu właścicielowi kanalizacji. Koszt eksploatacji (czyszczenie, remont) ponosił będzie Inwestor.
7. Inwestor zostaje obciążony opłatą przyłączeniową (techniczny odbiór przyłącza + kamerownie) zgodnie ze stawką określoną w obowiązującej taryfie.

WYDANE WARUNKI TECHNICZNE SA WAŻNE PRZEZ OKRES 3 LAT

Z poważaniem

**WICEPREZES ZARZĄDU
DYREKTOR TECHNICZNY**

Józef Lewicki

Otrzymują:

1. Adresat,
2. Urząd Gminy Radziechowy-Wieprz
3. a/a.



**INFRASTRUKTURA
I ŚRODOWISKO**
NARODOWA STRATEGIA SPÓJNOŚCI



**UNIA EUROPEJSKA
FUNDUSZ SPÓJNOŚCI**



Województwo śląskie Powiat żywiecki
Gmina: Radziechowy-Wieprz [241710_2]
Miejscowość: Wieprz [0005]

MAPA DO CELÓW PROJEKTOWYCH
w skali 1:500
aktualna na dzień 15.10.2014 r

powstała w wyniku aktualizacji mapy zasadniczej
nr 182.121.074.2

Sekcja : 182.121.074.2
Skala 1:500

układy odniesienia poziomy - 1965
układy odniesienia wysokościowy - Kronsztadt 86

Linia przerywaną wskreślono zakres pomiaru.

Linia przerywaną wskreślono granice jednostek
strukturalnych zgodnie z M.P.Z.P. Gminy Radziechowy-Wieprz

Kolorem zielonym wykazano granice
działek wskreślone na podstawie operatu ewidencji gruntów
nr 194/1996 (działka 3229/3, 3229/4) oraz na podstawie
mapy ewidencji gruntów obrębu Wieprz

Nie wyklucza się istnienia w terenie uzbrojenia podziemnego nie
zgłoszonego do inwentaryzacji bądź nie wykazanych przez
instytucje branżowe

Niniejsza mapa została sporządzona pod projekt budynku mieszkalnego
jednorodzinnego w Wieprzu na działce nr 3229/3 przy ul. Polnej

W obrębie aktualizowanej działki istnieje służebność gruntowa ujawniona
w księgach wieczystych oznaczona na mapie linią przerywaną czerwoną
literami A-B-C-D-A pasem szerokości 4 m po działce nr 3229/1 objętej
KW BB1Z/00054179/6 do działki nr 3229/3 objętej KW BB1Z/00091322/5



KERG 6640.3123.2014
sporządził dn. 24.10.2014r

Andrzej Lesniowski
GEODEZJA
ul. ...
tel. ...

WZĘDSTWOSTWO USŁUG
GEODEZYJNYCH
Spółka z o.o. w Białym-Białej
PRACOWNIA GEODEZYJNA
ul. ...
tel. ...


Posiada się, że niniejszy dokument został opracowany w wyniku prac geode-
zyjnych i kartograficznych, których rezultaty zawiera operat techniczny włączony
do ewidencji materiałów państwowego zasobu geodezyjnego i kartograficznego

Organ prowadzący państwowy zasob geodezyjny i kartograficzny	STAROSTA ŻYWIECKI
Identyfikator ewidencyjny materialnego zasobu - operat techniczny	P2417, 2014. 3419
Data wpisania operatu technicznego do ewidencji materiałów zasobu	14. 11. 2014
Imię, nazwisko i podpis osoby reprezentującej organ	z up. ...

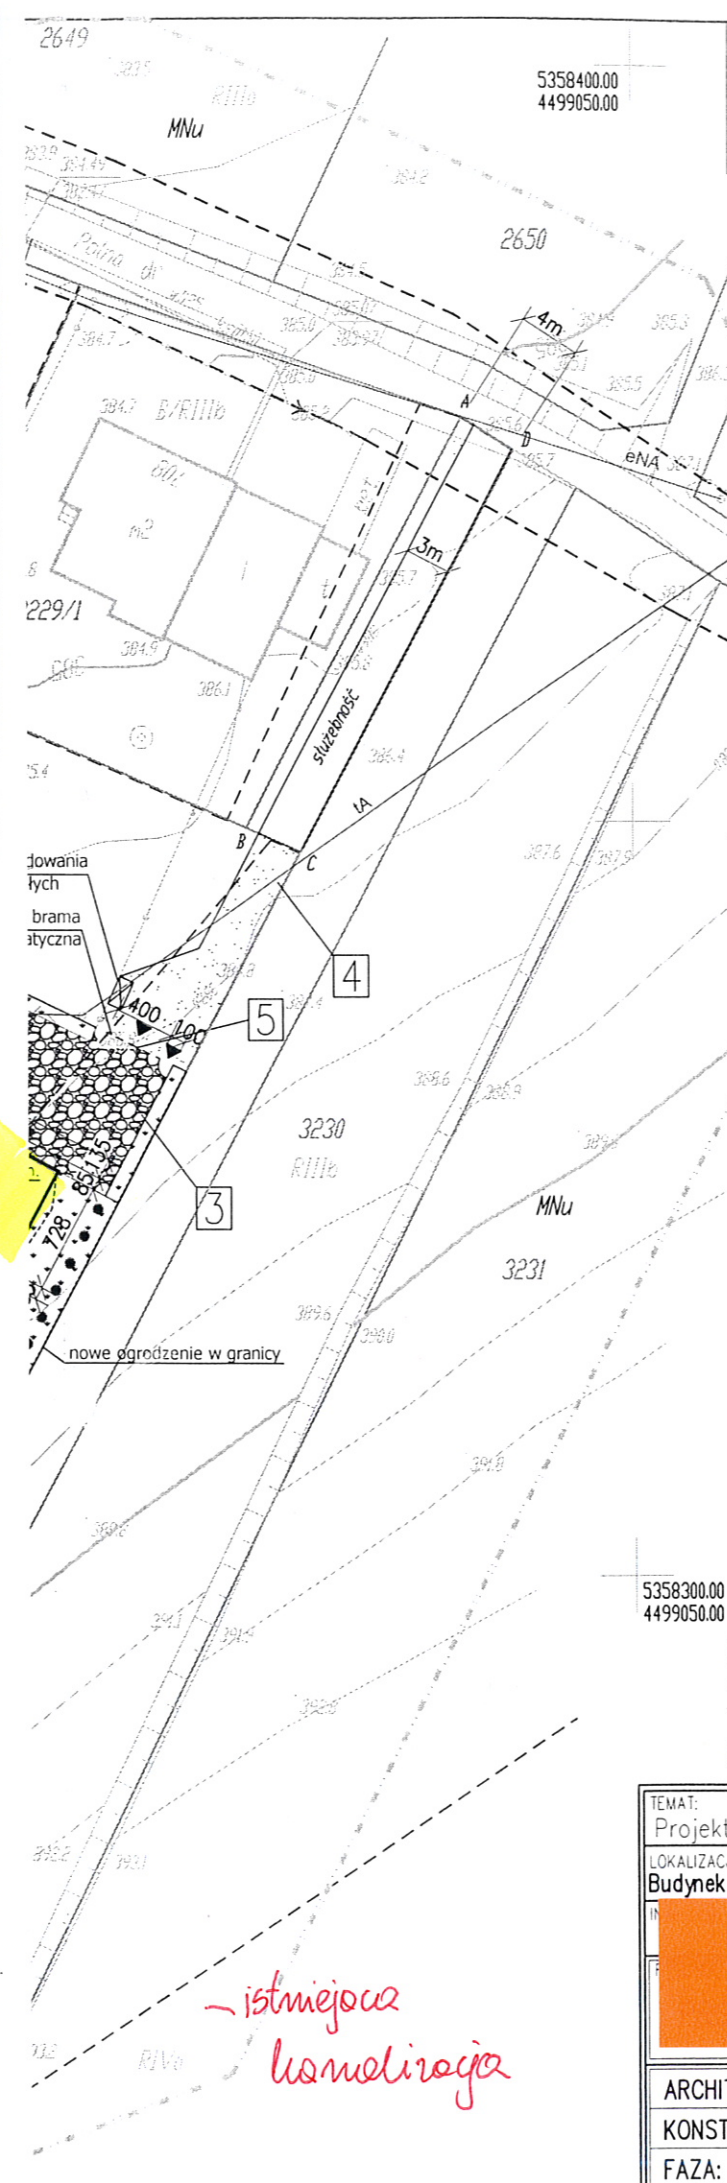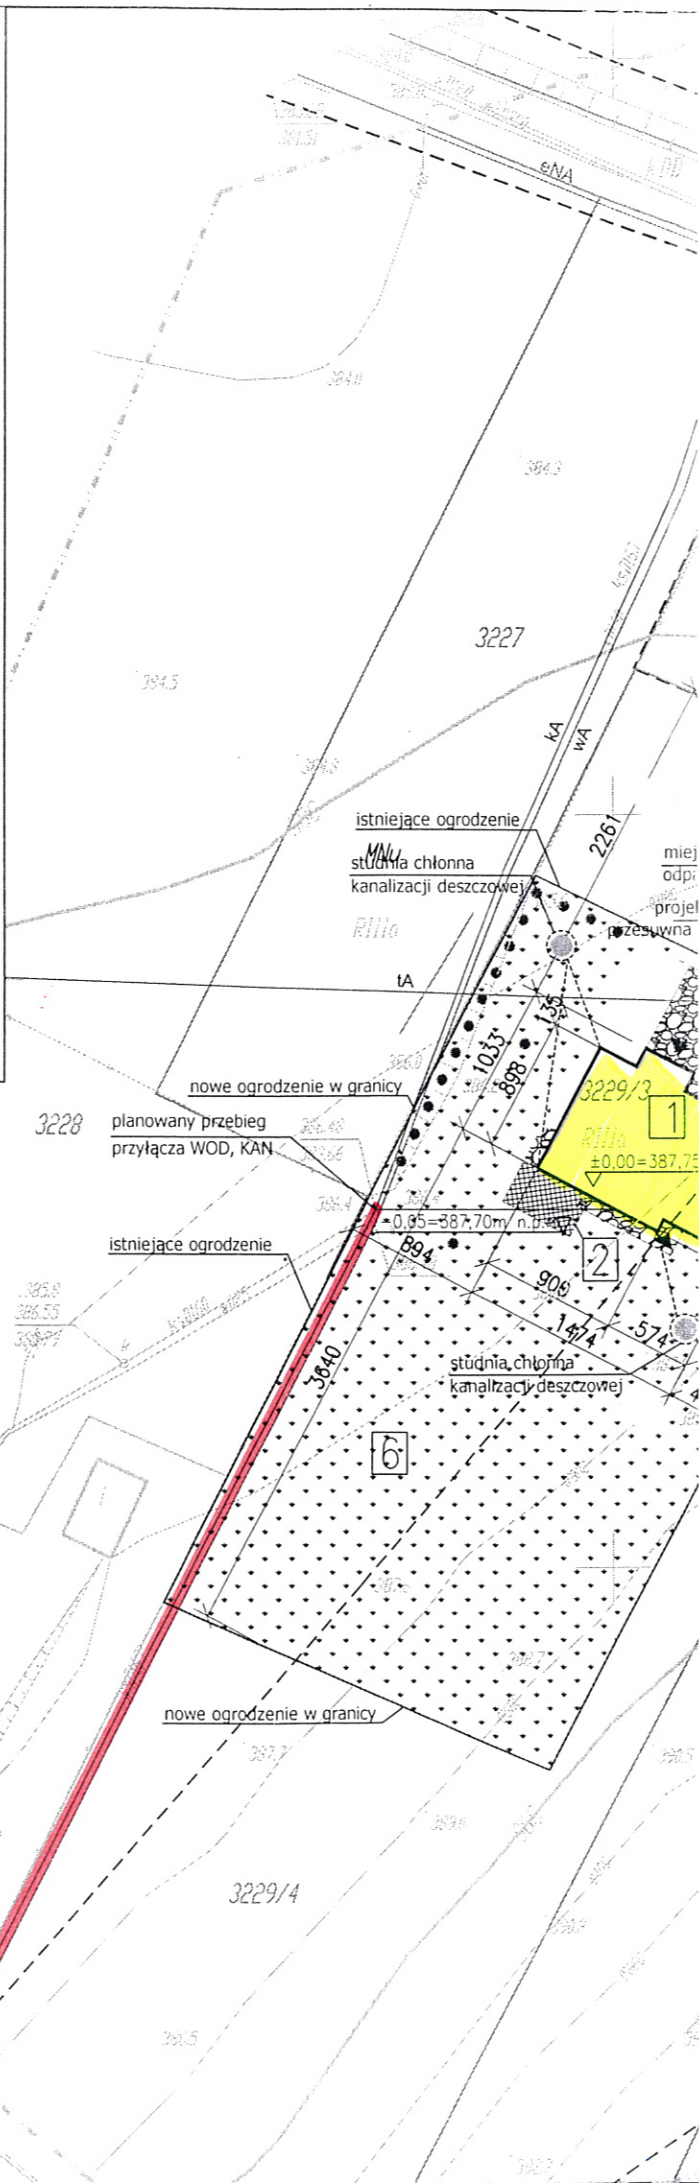

**PROJEKT ZAGOSPODAROWANIA
TERENU SKALA 1:500**

POD PLANOWANĄ BUDOWĘ BUDYNKU MIESZKALNEGO JEDNORODZINNEGO

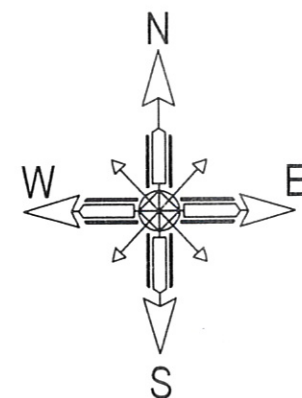

BILANS TERENU

Dz. nr 3229/3
Pow. działki 0,1963ha=1963m² (100%)
Pow. zabudowy=123,10m² (6,27%)
Pow. całkowita budynku=269,94m² (13,75%)
Pow. tarasów=15m² (0,76%)
Pow. utwardzona, dojazdy=202m² (10,29%)
Pow. biologicznie czynna=1622,9m² (82,67%)

UWAGA! PRZEBIEG PRZYLĄCZY MA CHARAKTER ORIENTACYJNY
DOKŁADNĄ TRASĘ ORAZ PRZEBIEG NALEŻY UZGODNIĆ
Z ADMINISTRATORAMI SIECI WG BRANŻOWYCH PROJEKTÓW PRZYLĄCZY


Poziom budynku ±0,00=387,75m.n.p.m
Poziom posadowienia 385,95m.n.p.m

LEGENDA I OZNACZENIA DO PROJEKTU ZAGOSPODAROWANIA

PROJEKTOWANY BUDYNEK MIESZKALNY	1
PROJEKTOWANY TARAS ZA BUDYNKIEM	2
PROJEKTOWANA POWIERZCHNIA UTWARDZONA PRZED DOMEM	3
UTWARDZONY DOJAZD NA POSESJE	4
PROJEKTOWANA BRAMA WJAZDOWA I FURTKA	5
TEREN ZIELENI - TRAWNIK	6
PROJEKTOWANE STUDZIENKI KANALIZACJI DESZCZOWEJ	Sd
OZNACZENIE GRANIC DZIAŁEK	
ZAKRES OPRACOWANIA MAPY ZASADNICZEJ	
ISTNIEJĄCE SIECI NAZIEMNE PODZIEMNE INFRASTRUKTURA	
SIEĆ ENERGETYCZNA NISKIEGO NAPIĘCIA	eNA
SIEĆ WODOCIĄGOWA	wA
SIEĆ KANALIZACYJNA	ka
SIEĆ TELEFONICZNA	ta

PROJEKT ZAGOSPODAROWANIA TERENU
SPORZĄDZONO NA ORYGINALEJ MAPIE
DO CELÓW PROJEKTOWYCH

TEMAT:	Projekt budowlany-BUDOWA BUDYNKU MIESZKALNEGO JEDNORODZINNEGO
LOKALIZACJA OBIEKTU:	Budynek mieszkalny, Wieprz ul. Polna dz. 3229/3 obręb 0005, gmina Radziechowy-Wieprz
INSTRUMENTALNA	Wzrost 4, 34-300 Żywiec 708, 34-382 Bystra
DATA:	10.2014r
FORMAT:	A3
SKALA:	1:500
NR RYS:	RYS.01
ARCHITEKTURA:	7/82BB
KONSTRUKCJA:	K/4678/P00K/13
FAZA:	

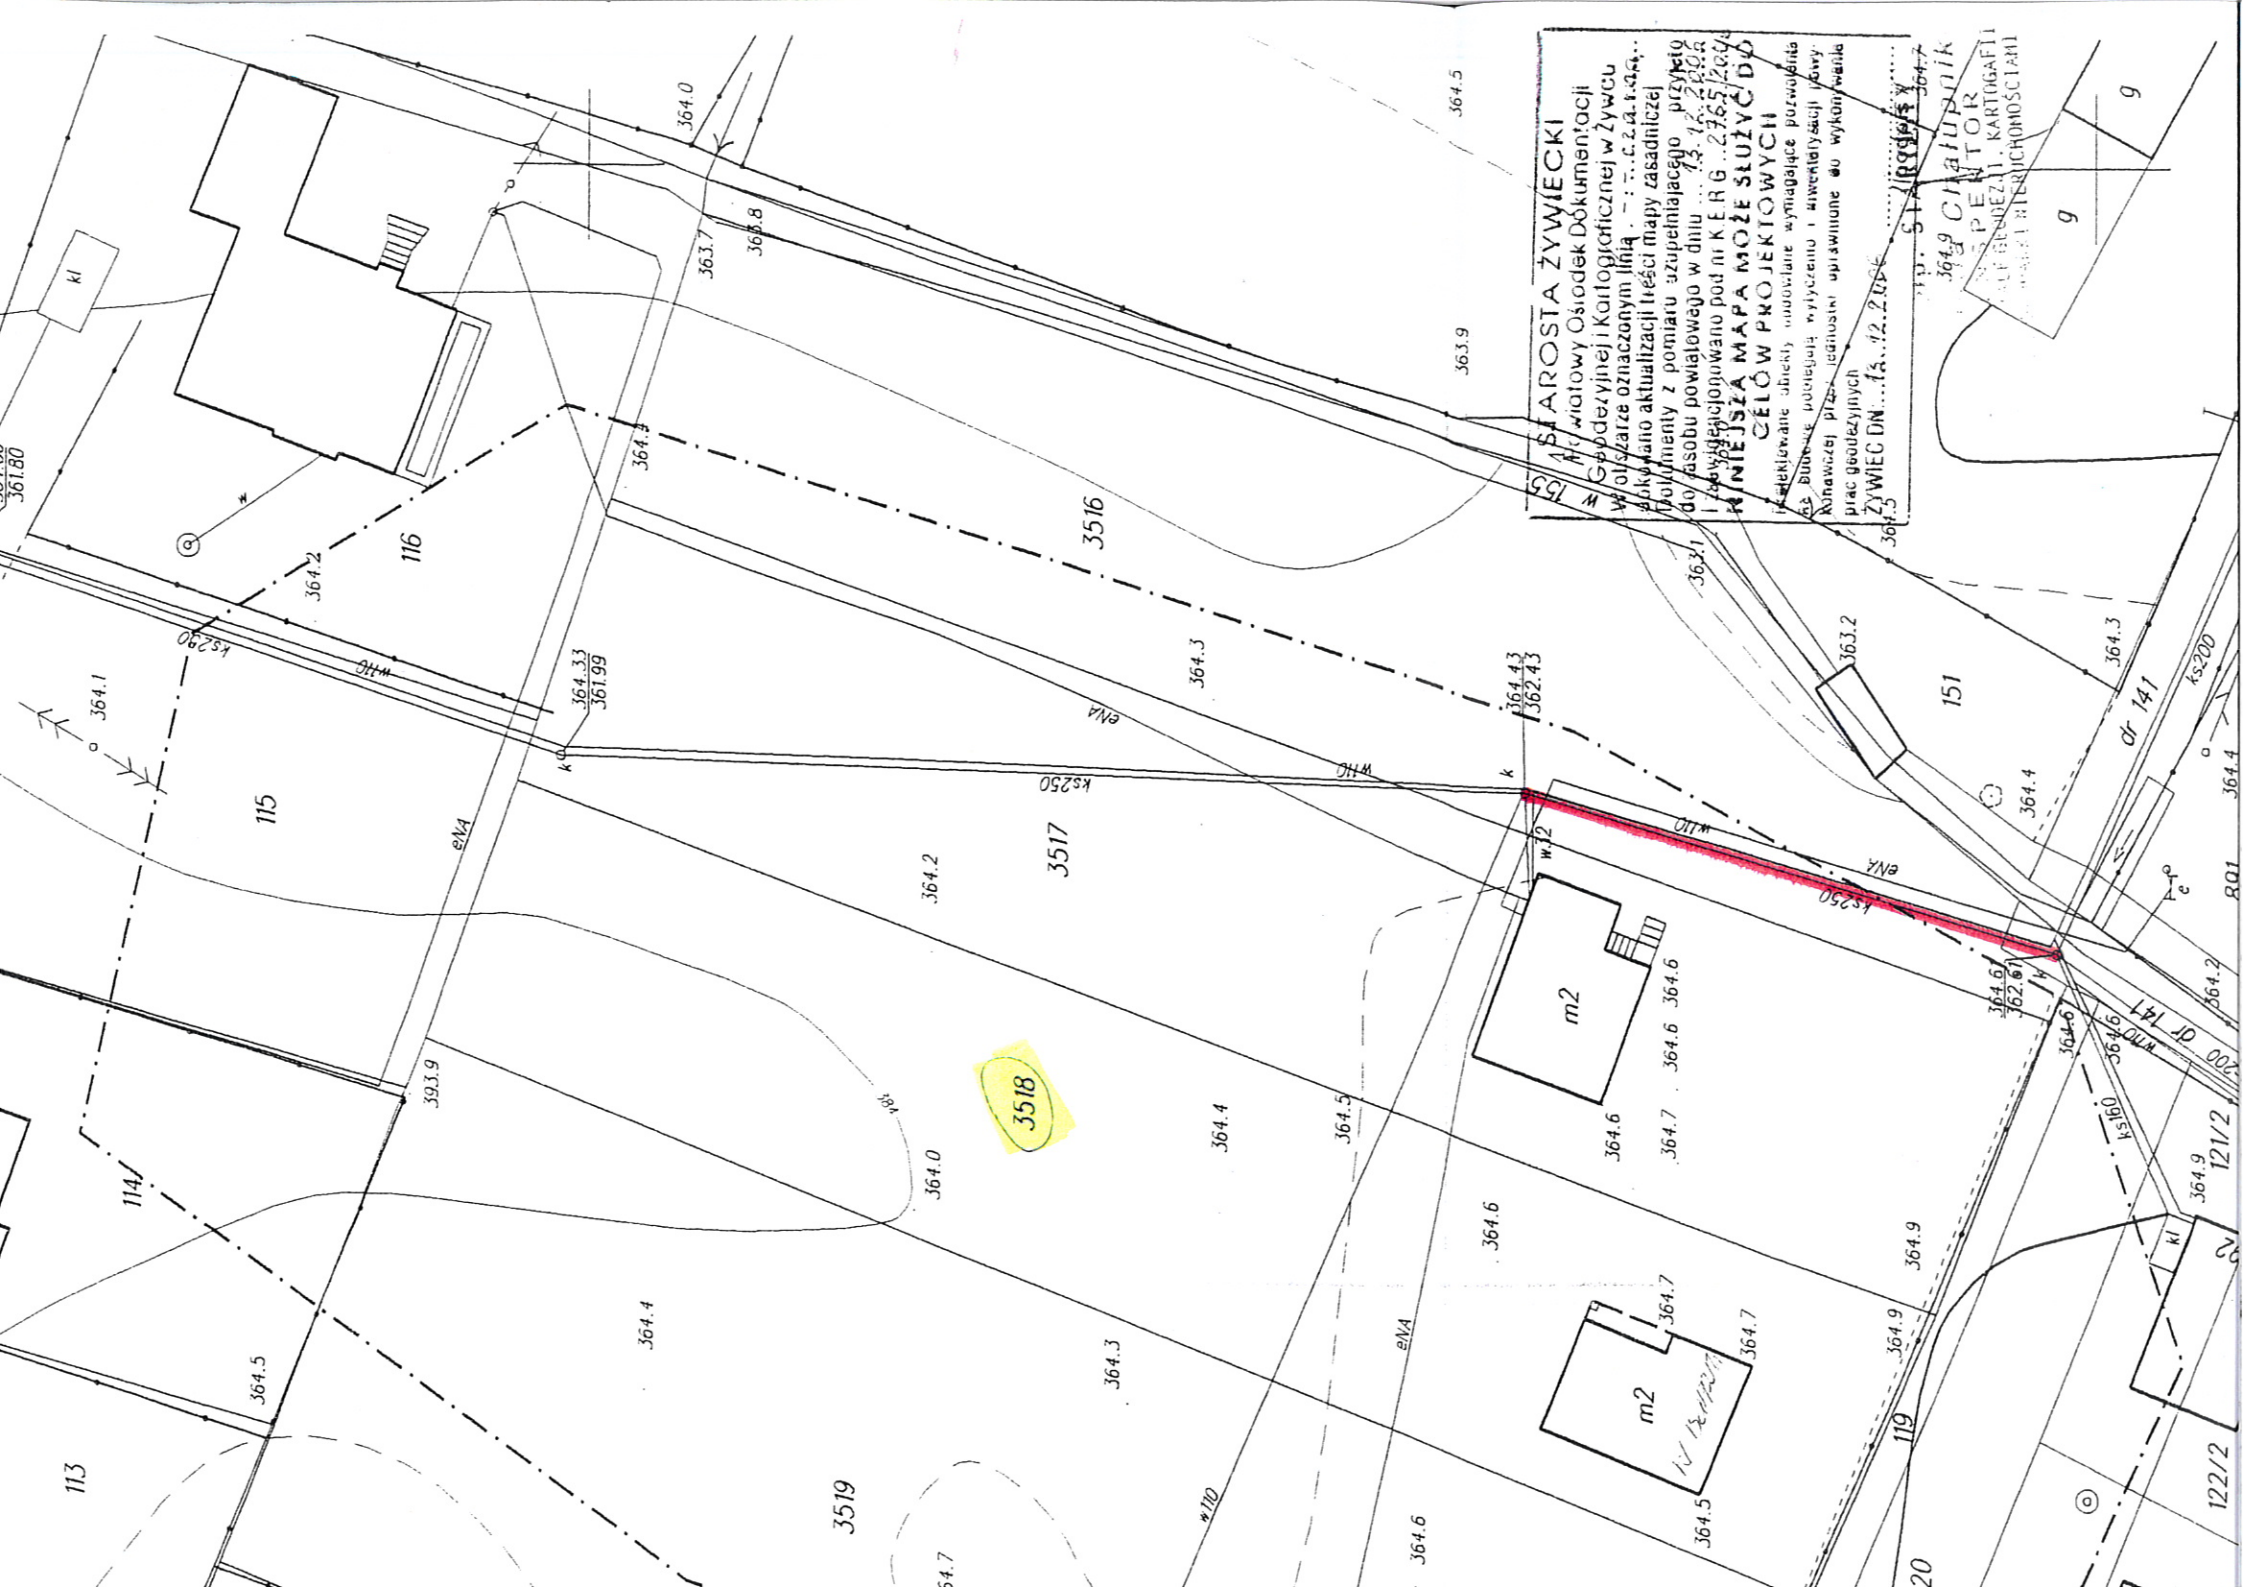

Powiat: żywiecki
Gmina: Radziechowy-Wieprz
[241710_2]
Obwód: Wieprz [Nr 0005]

ID: 6640.2788.2014
Nr zlec: 249/2014

MAPA DO CELU PROJEKTOWYCH

aktuacja na dzień: 17.09.2014r.
SKALA 1:500
układ wsp. pr. płaskich 2000
SEKCEJE: 6.116.31.19.1.4
6.116.31.19.3.2
Mapa powstała w wyniku aktualizacji mapy zasadniczej
układ wys. Kransztadt 86

Poniżej objęto:
– sytuację terenu
– rzeźbę terenu
– uzbrojenie terenu

Nie wykazuje się istnienia w terenie uzbrojenia podziemnego
nie zgłoszonego do inwentaryzacji.


Koloriem zielonym wnieśliśmy granice działek na podstawie
przekształconej mapy ewidencyjnej w skali 1:2000.

Usługi Geodezyjne "GEO-PR"
Janusz Słopa, Dominik Pielia
34-300 Żywiec, ul. Komorow
NIP 553-22-23-571, REGON
tel. 475-46-55, 604-905-1

Wykonott:

Żywiec dnia: 17.09.2014r.


zakres pomiaru
MPZP
linia zabudowy

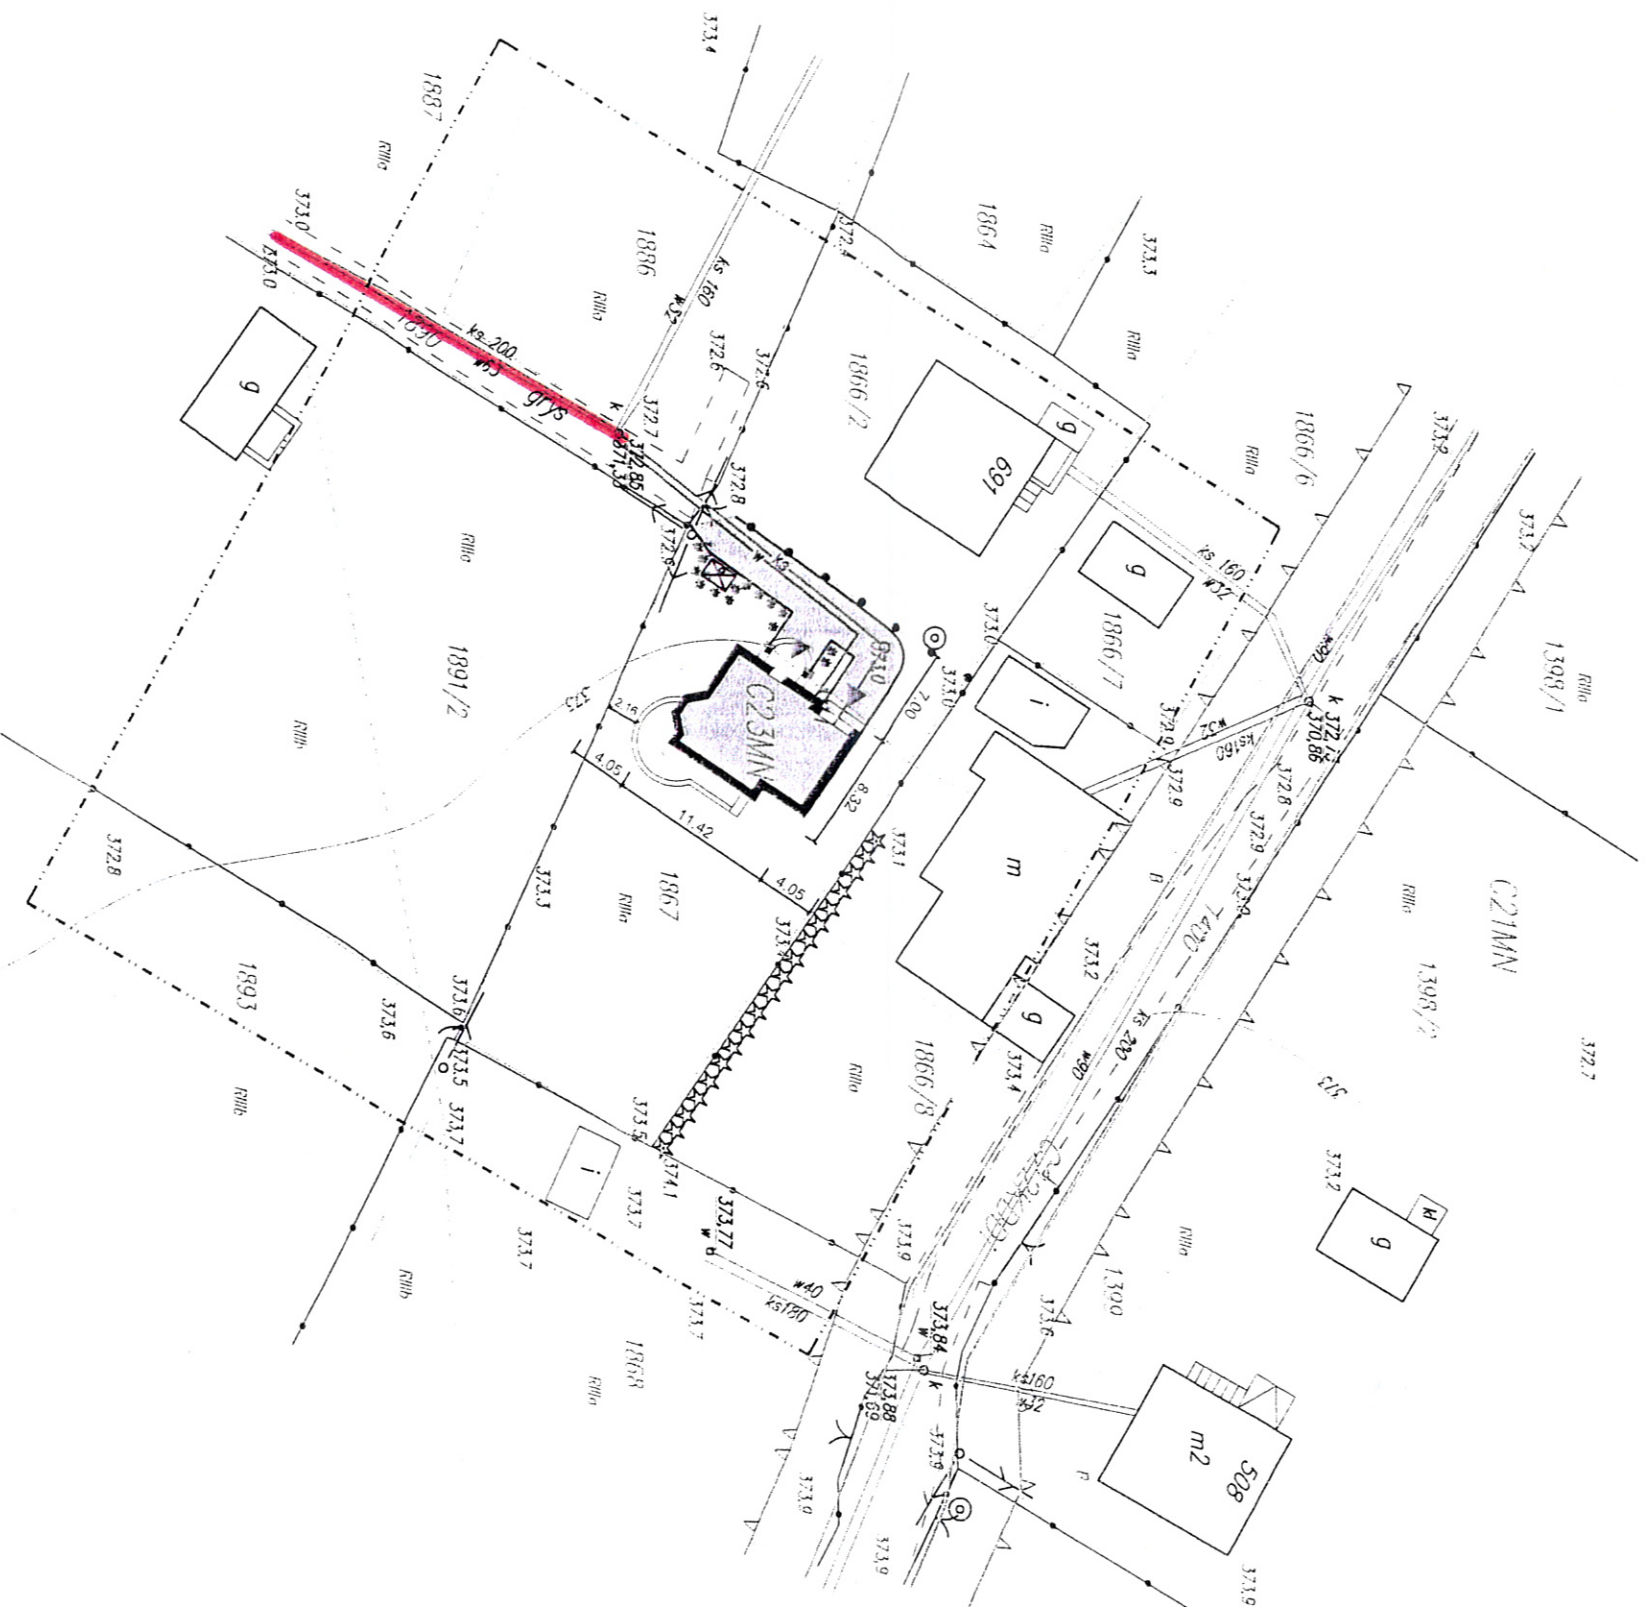

Mapa wykonana pod projekt budynku – działka nr 1867.
Granice działki nr 1867 wnieśliśmy na podstawie operatu nr PKB.4239/2008,
oraz bezpośredniego pomiaru w terenie.
Działka nr 1867 nie jest obciążona służebnością gruntową ujętą w księg

PROJEKT ZAGOSPODAROWANIA DZIAŁKI NR 3515 W WIEPRZU

STAROSTWO POWIATOWE
W ZYWCU
190 13
MIEC
ERTEKA

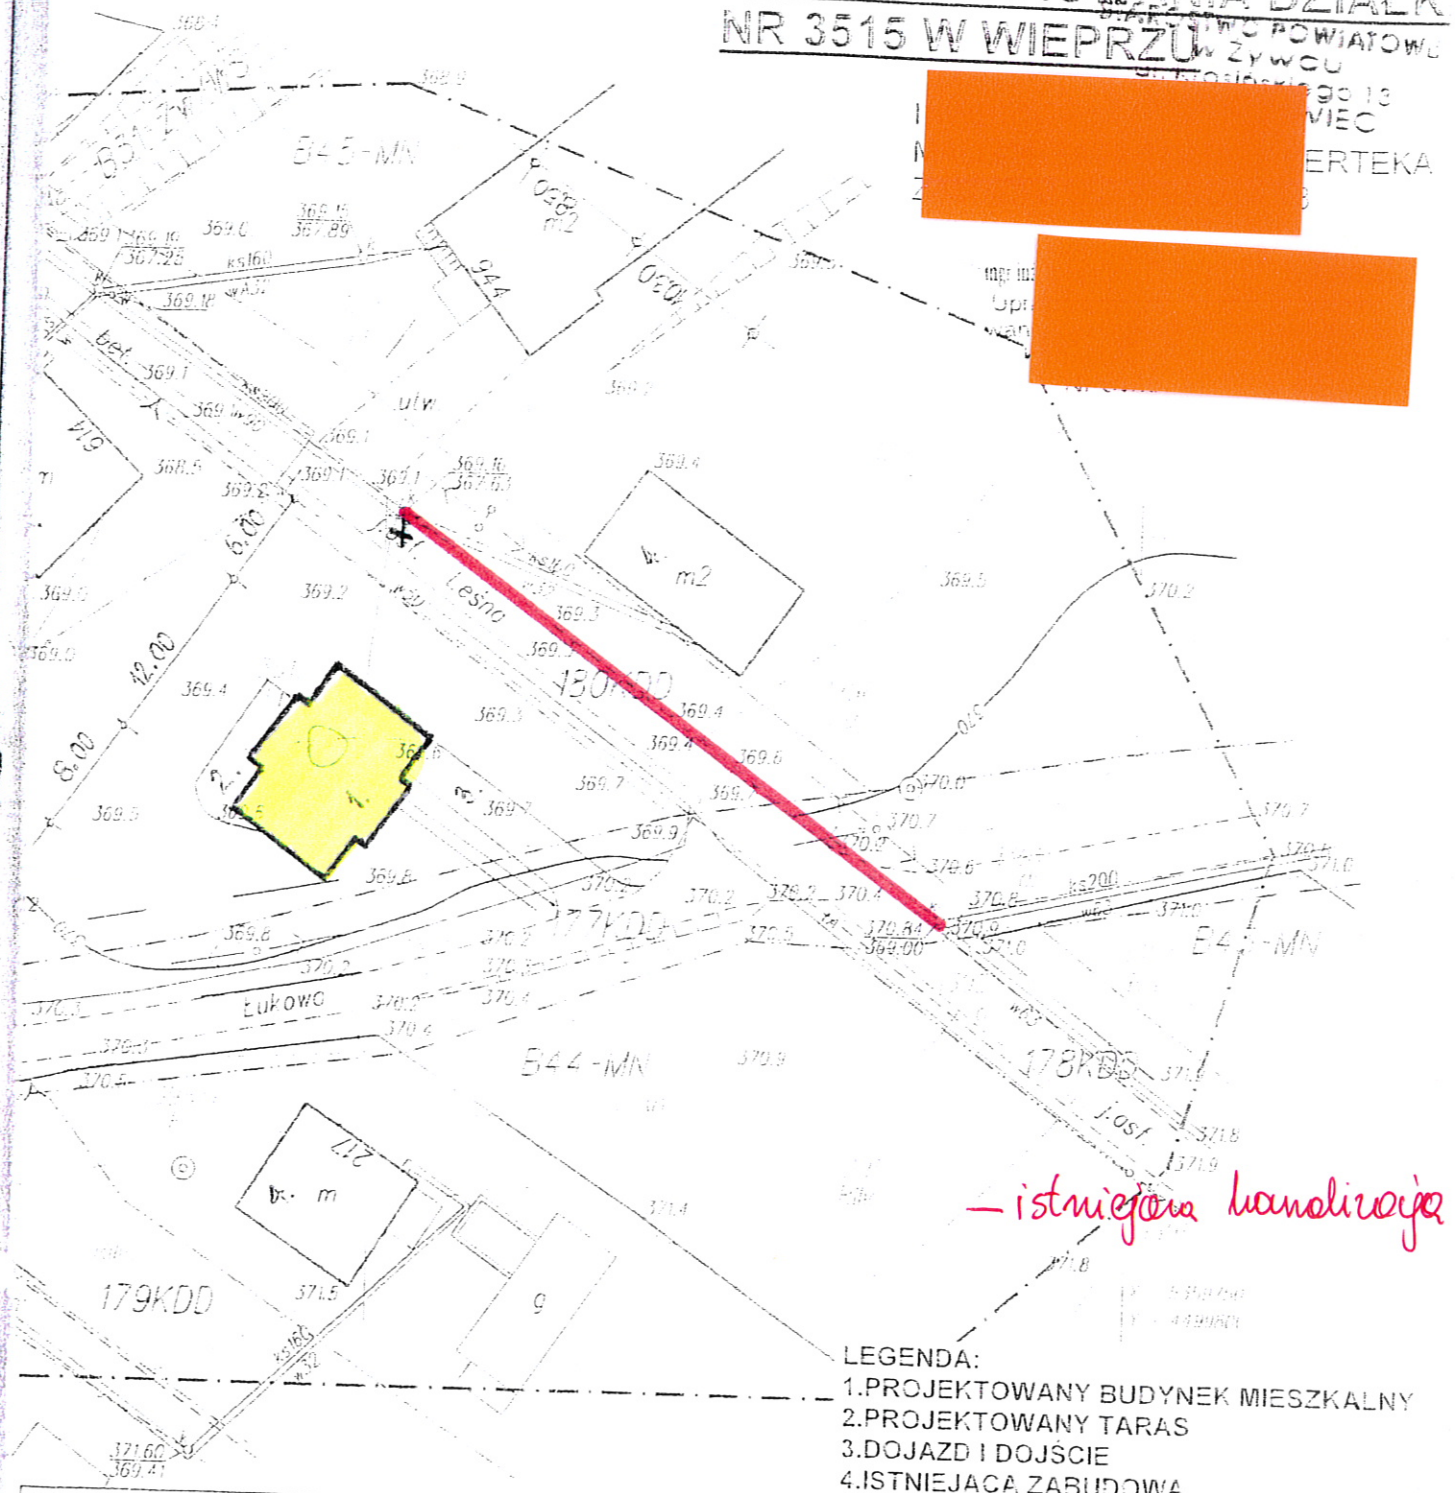





- LEGENDA:
1. PROJEKTOWANY BUDYNEK MIESZKALNY
 2. PROJEKTOWANY TARAS
 3. DOJAZD I DOJŚCIE
 4. ISTNIEJĄCA ZABUDOWA


(15)

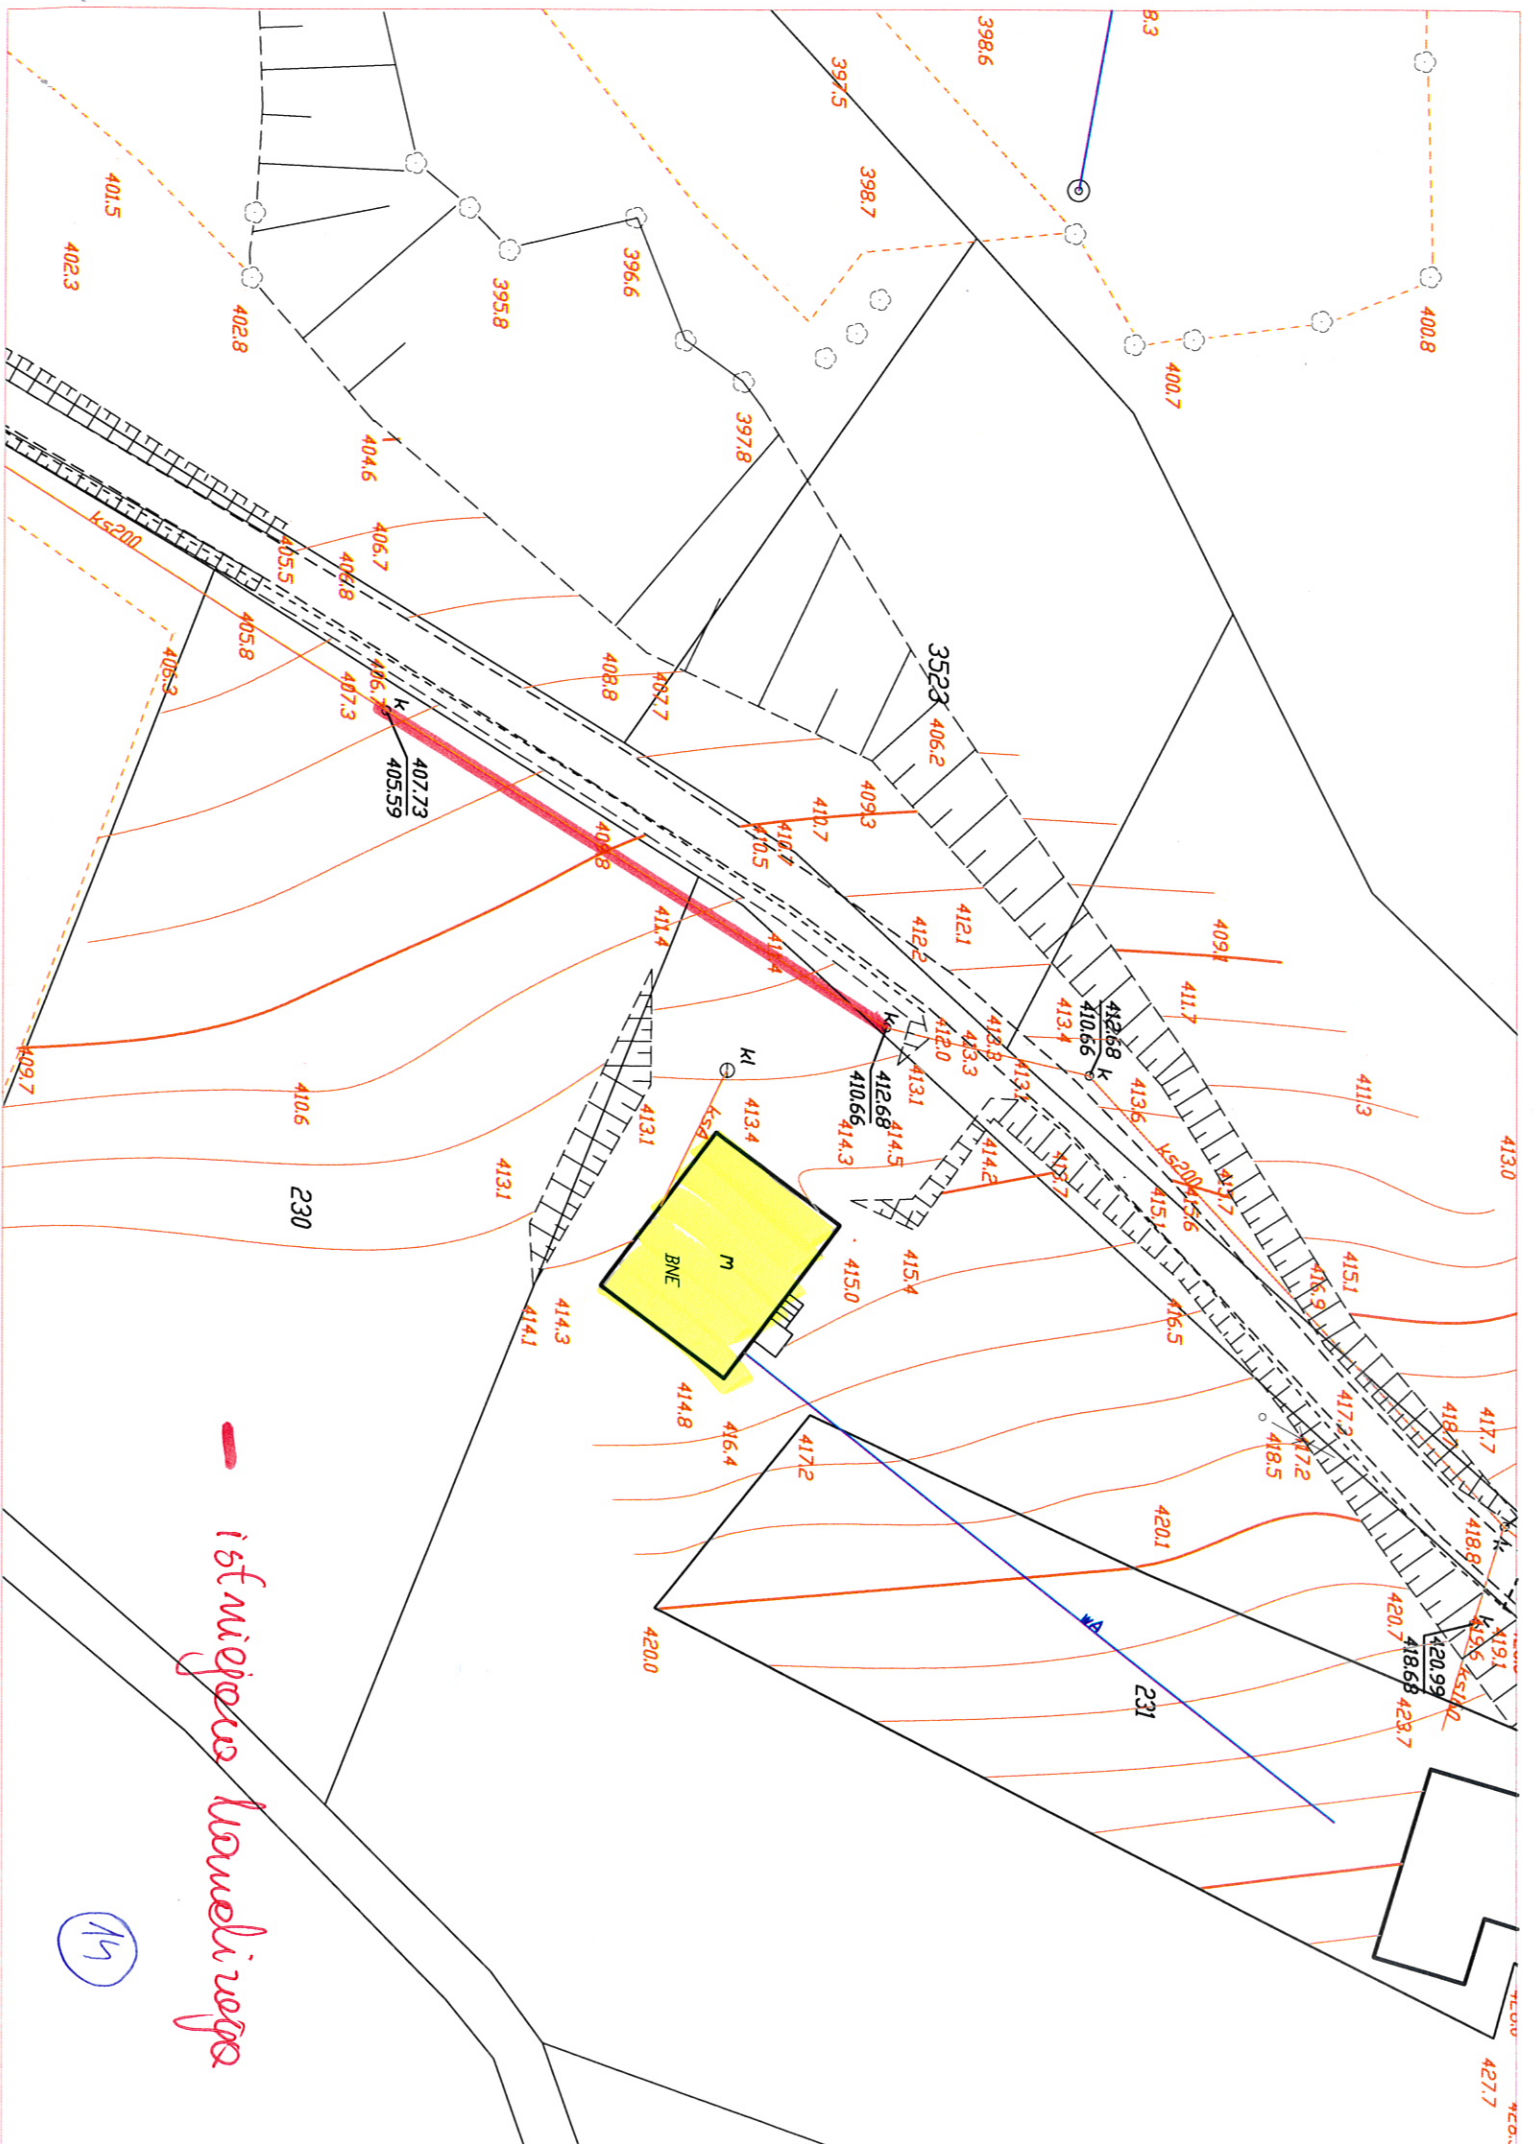


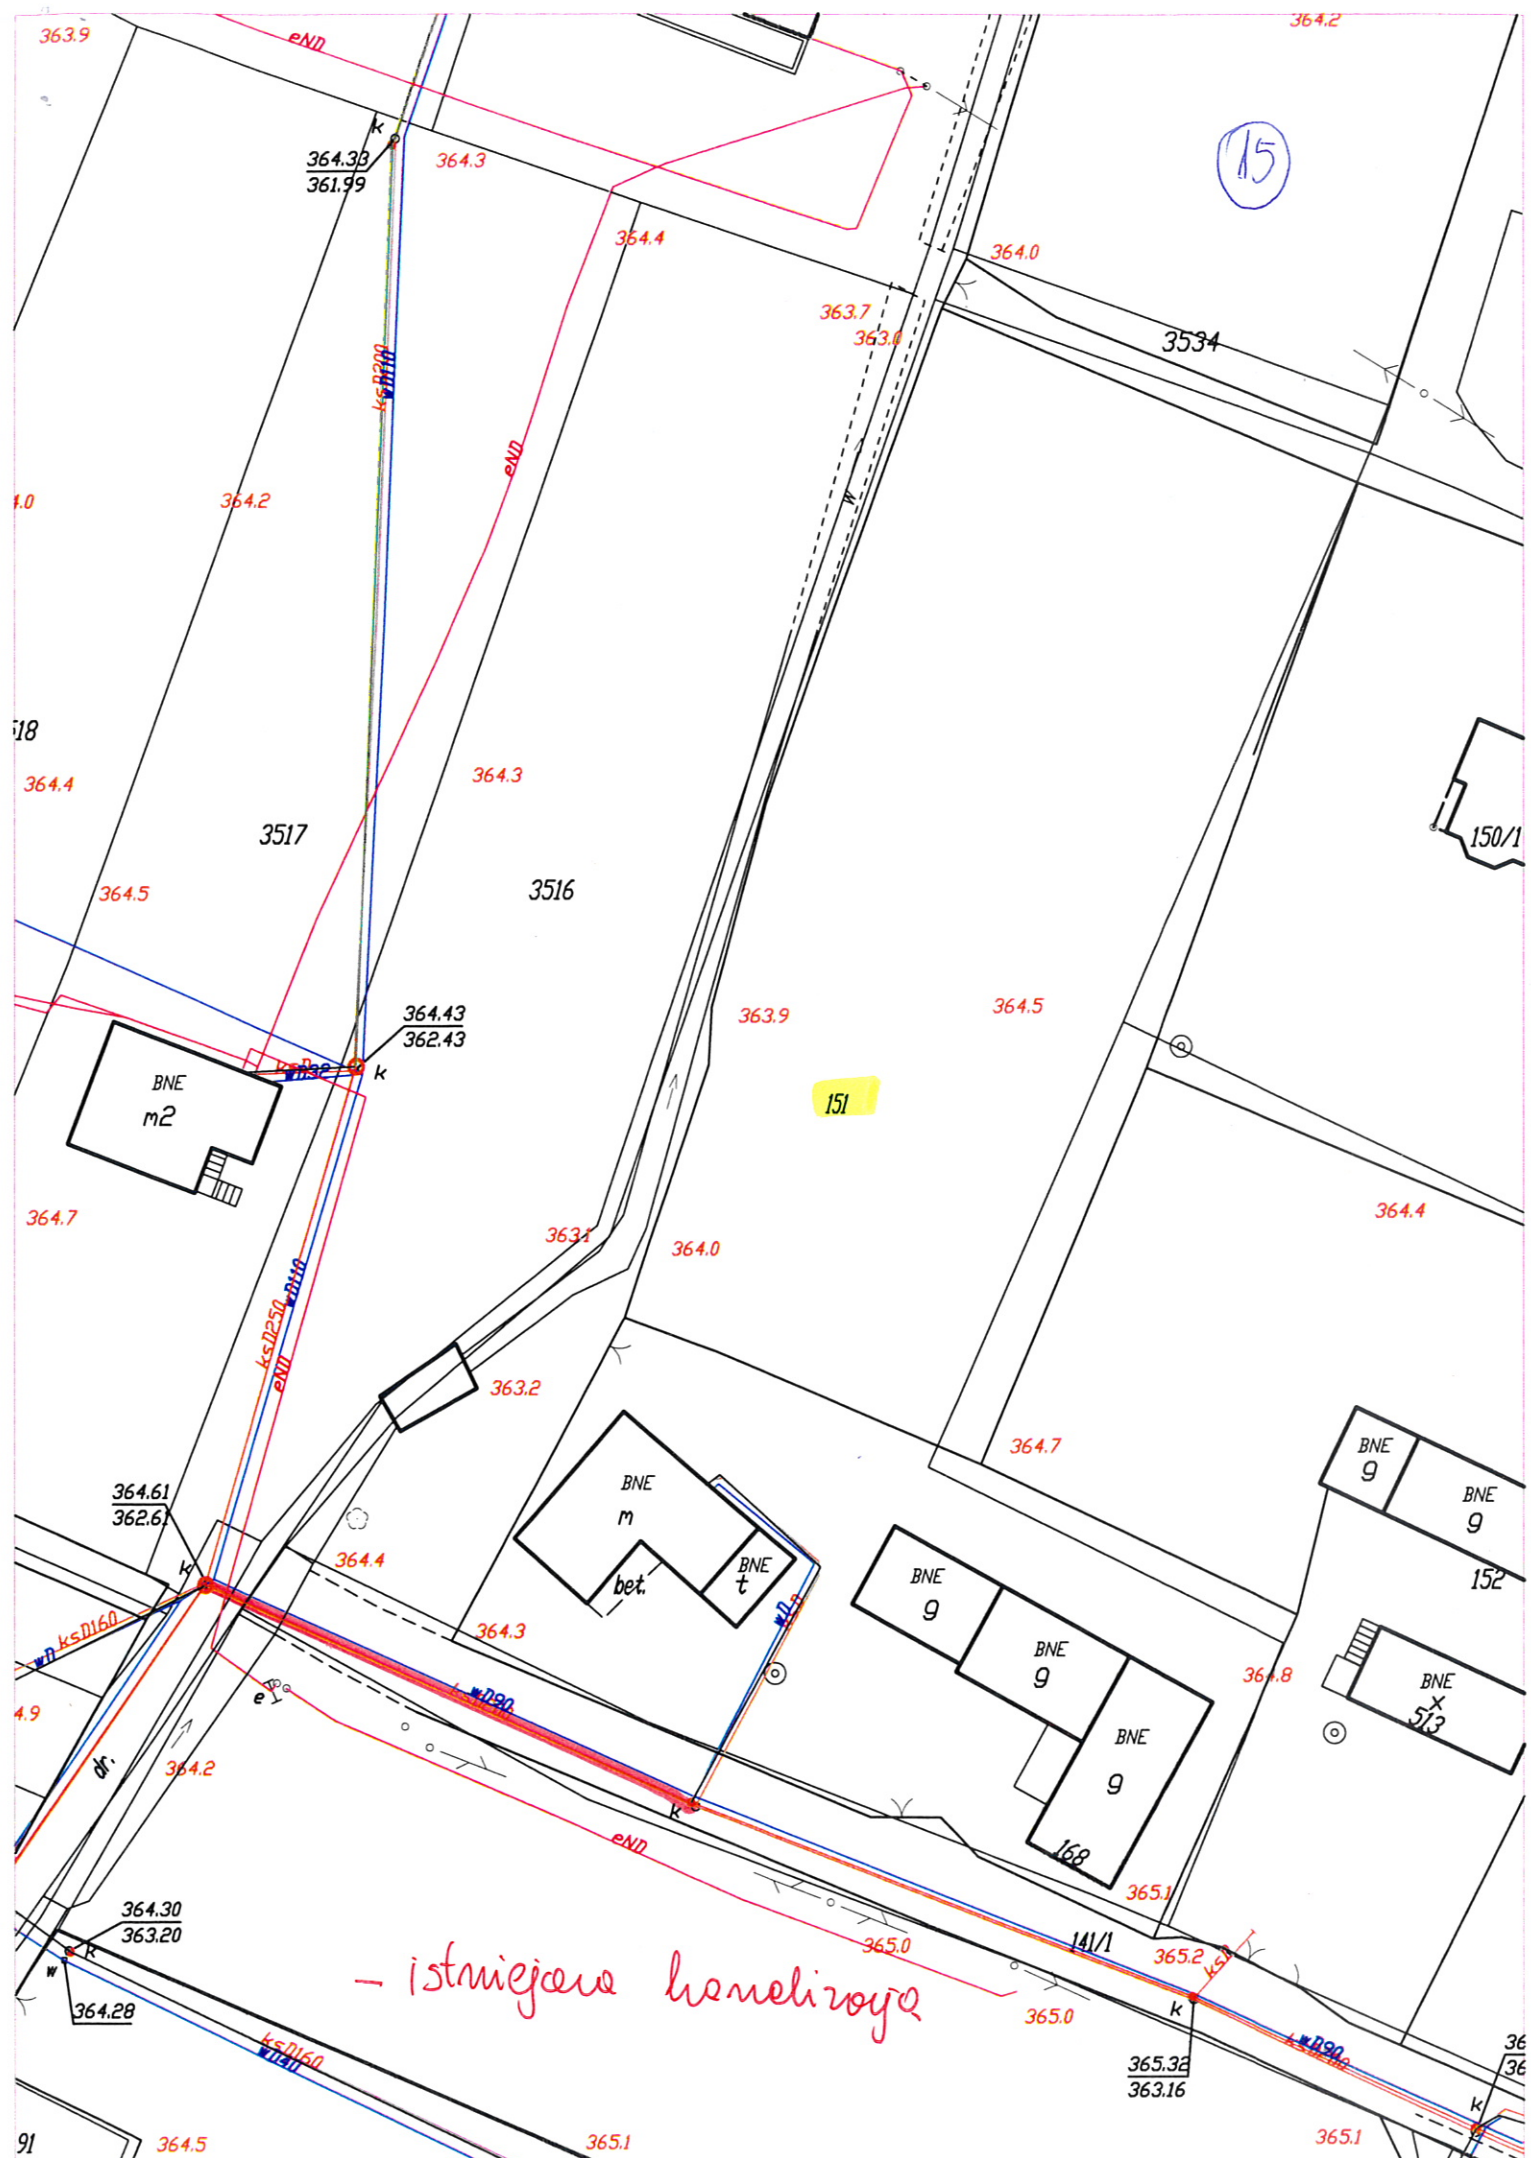

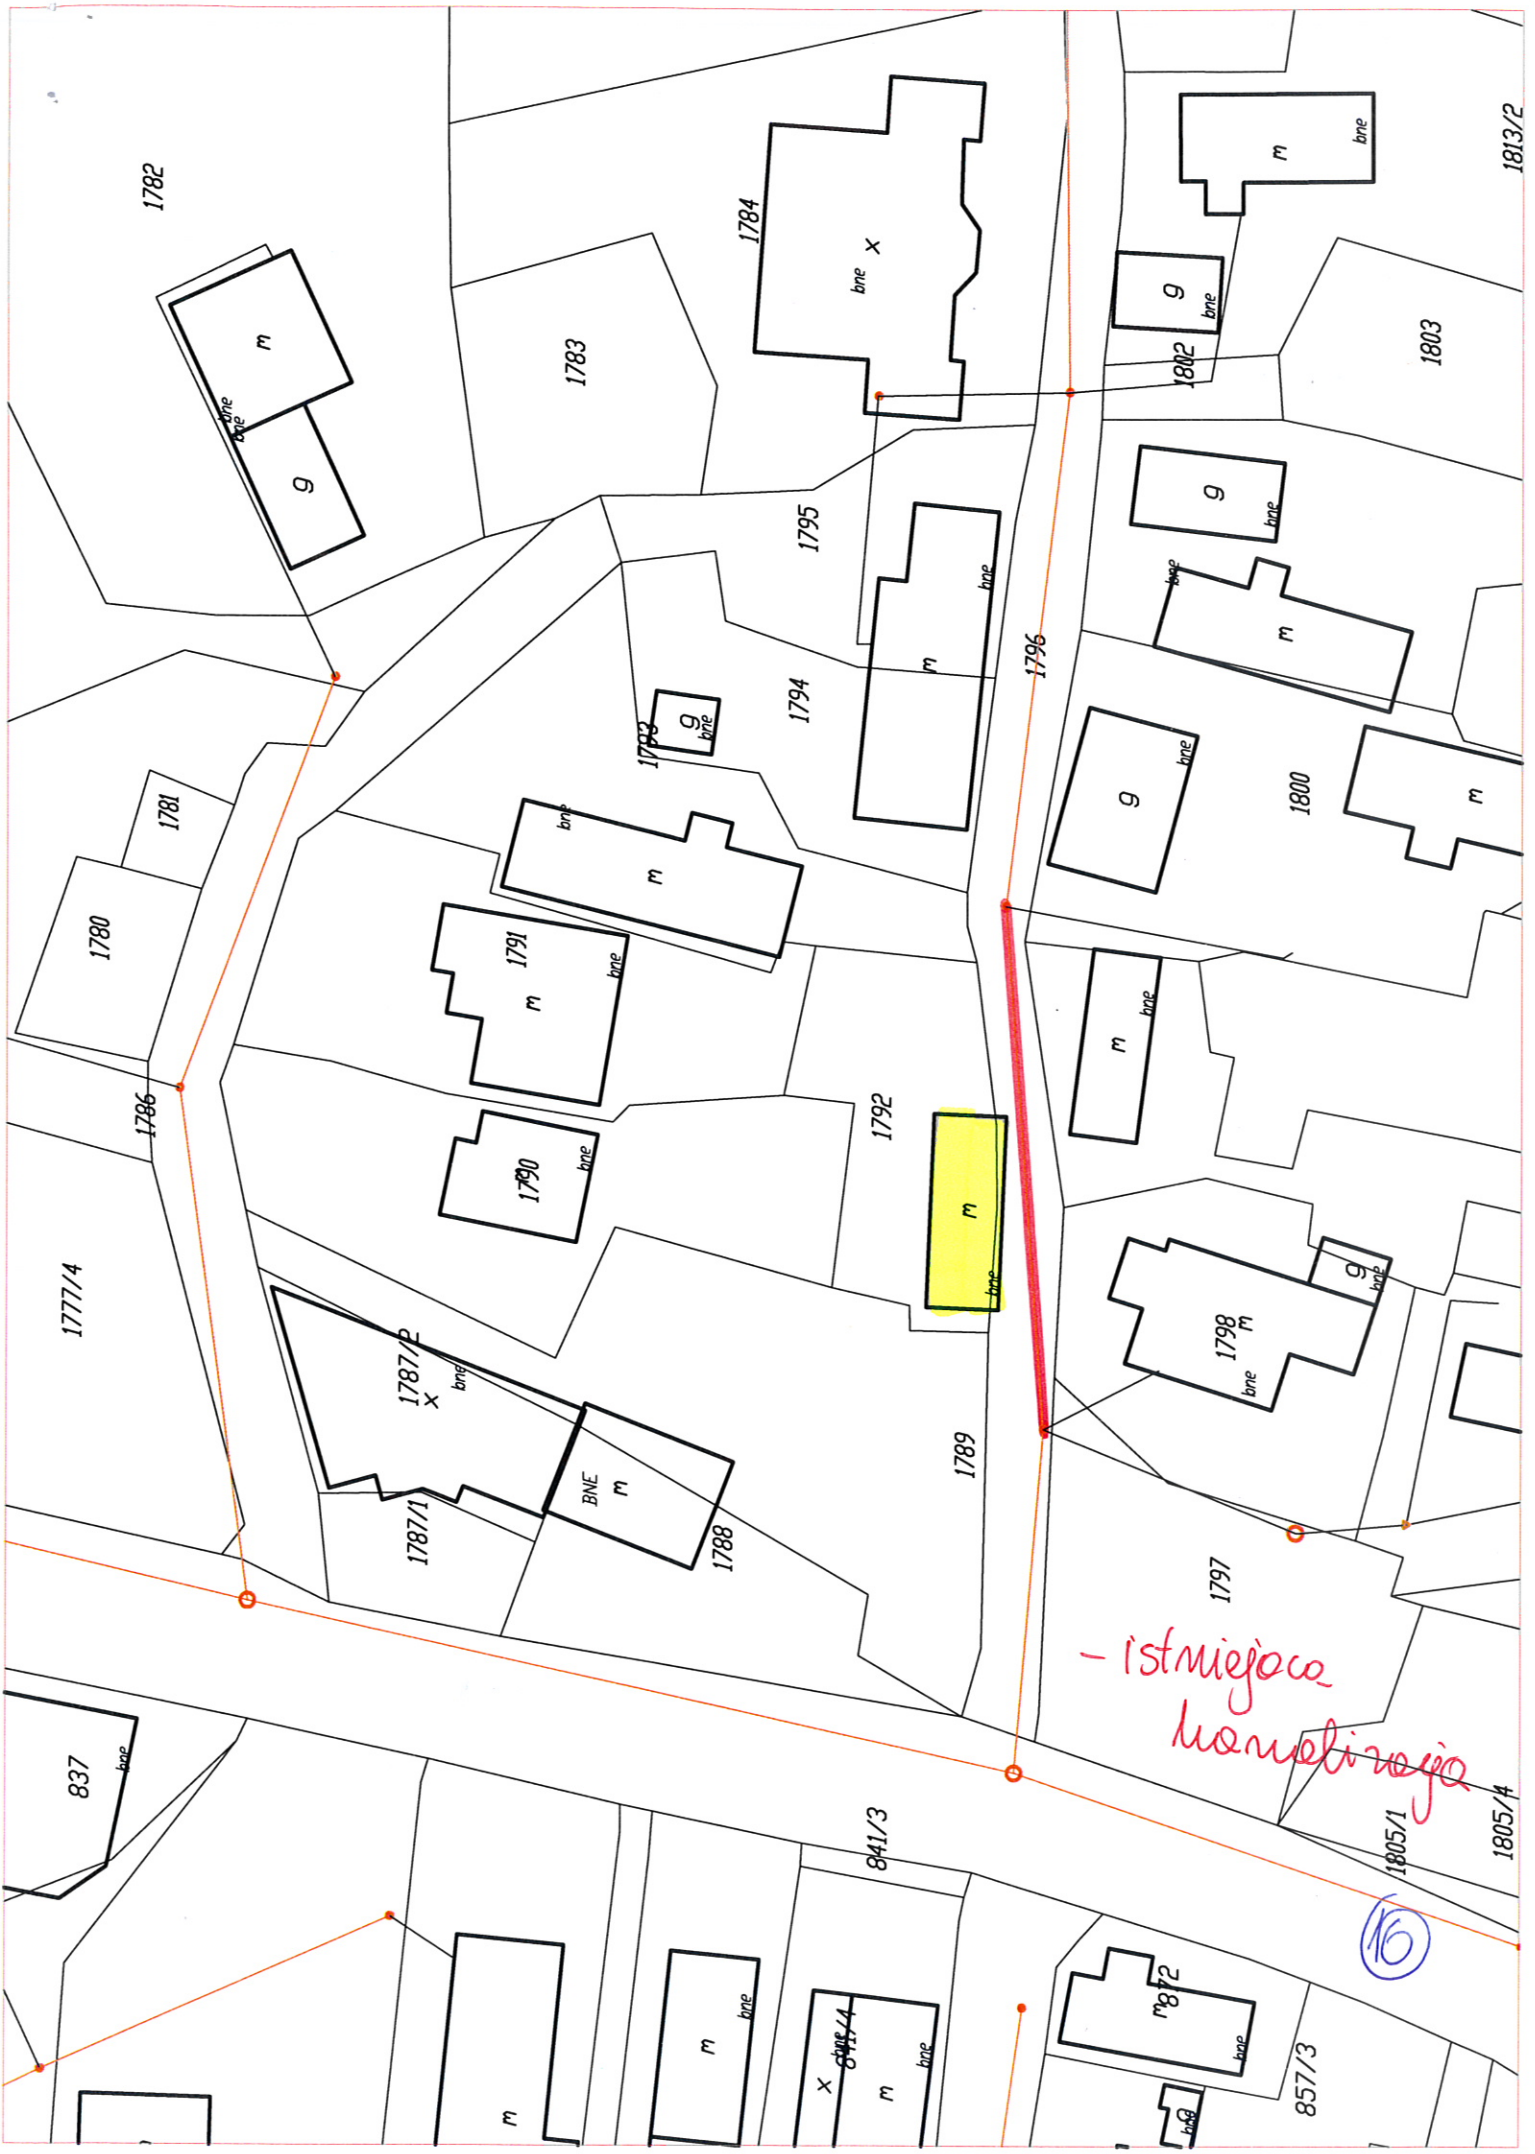

- istnjejaca
komelinaja

16

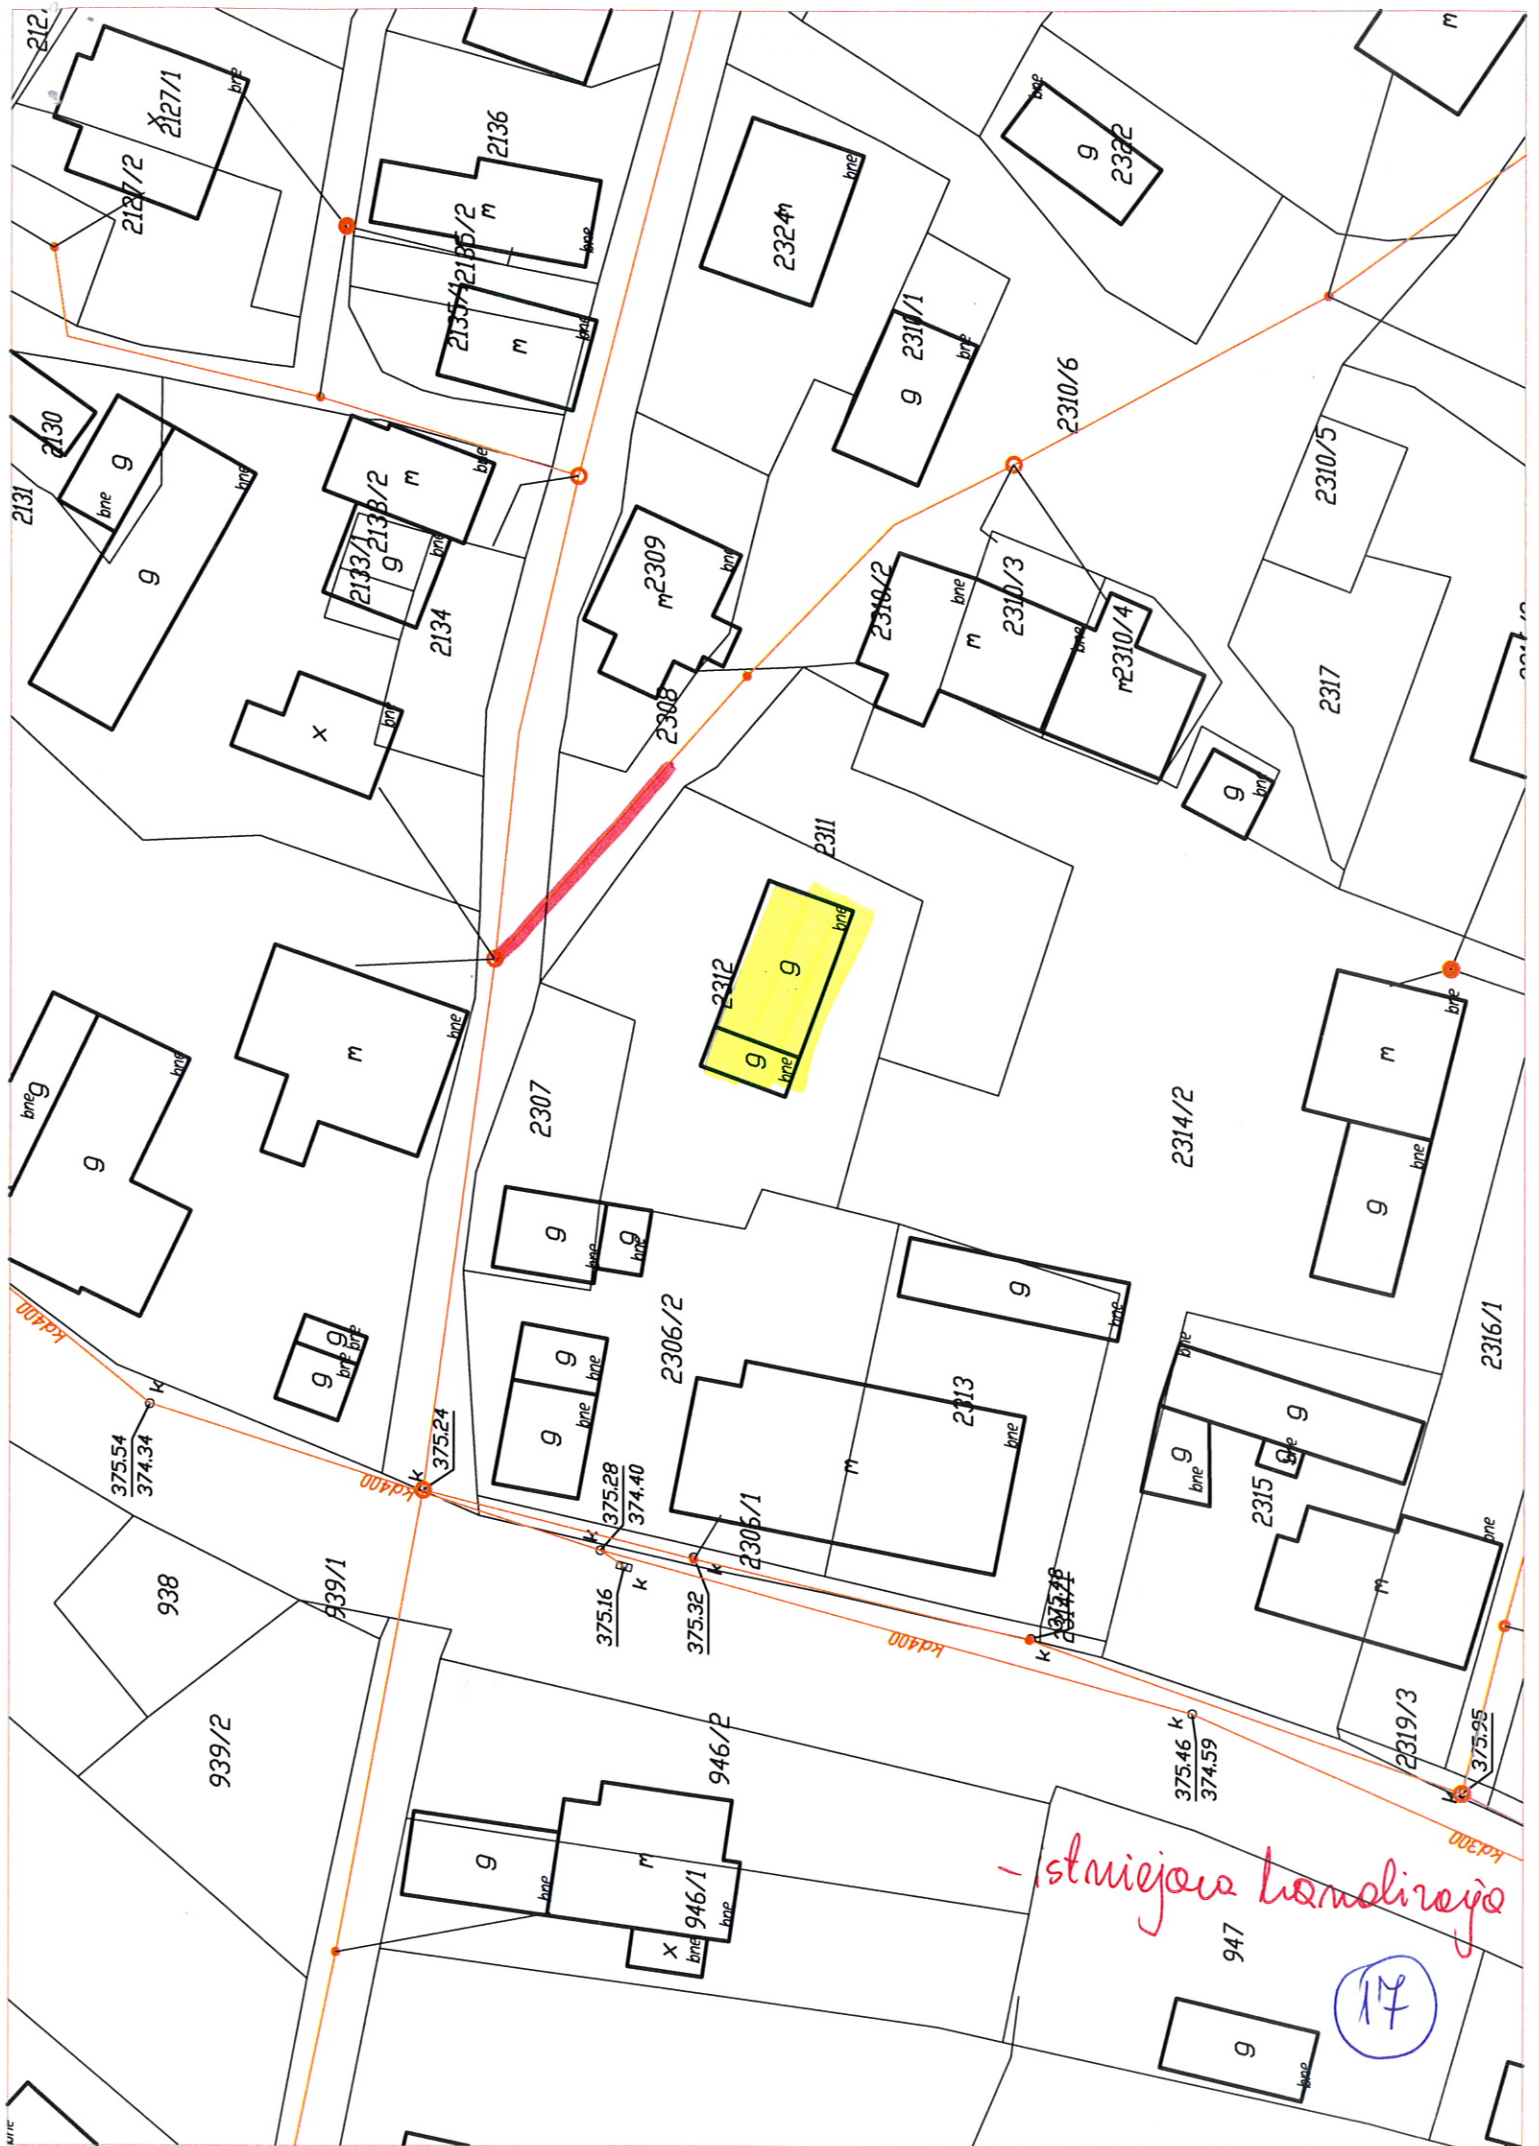

2019

2020





2021/1

2023

2024/2


2024/1

2025

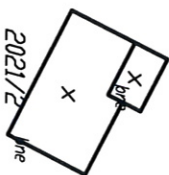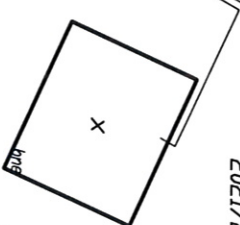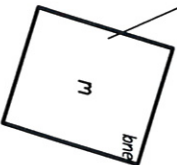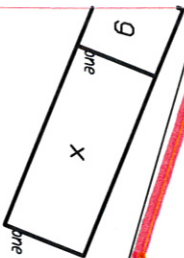


18

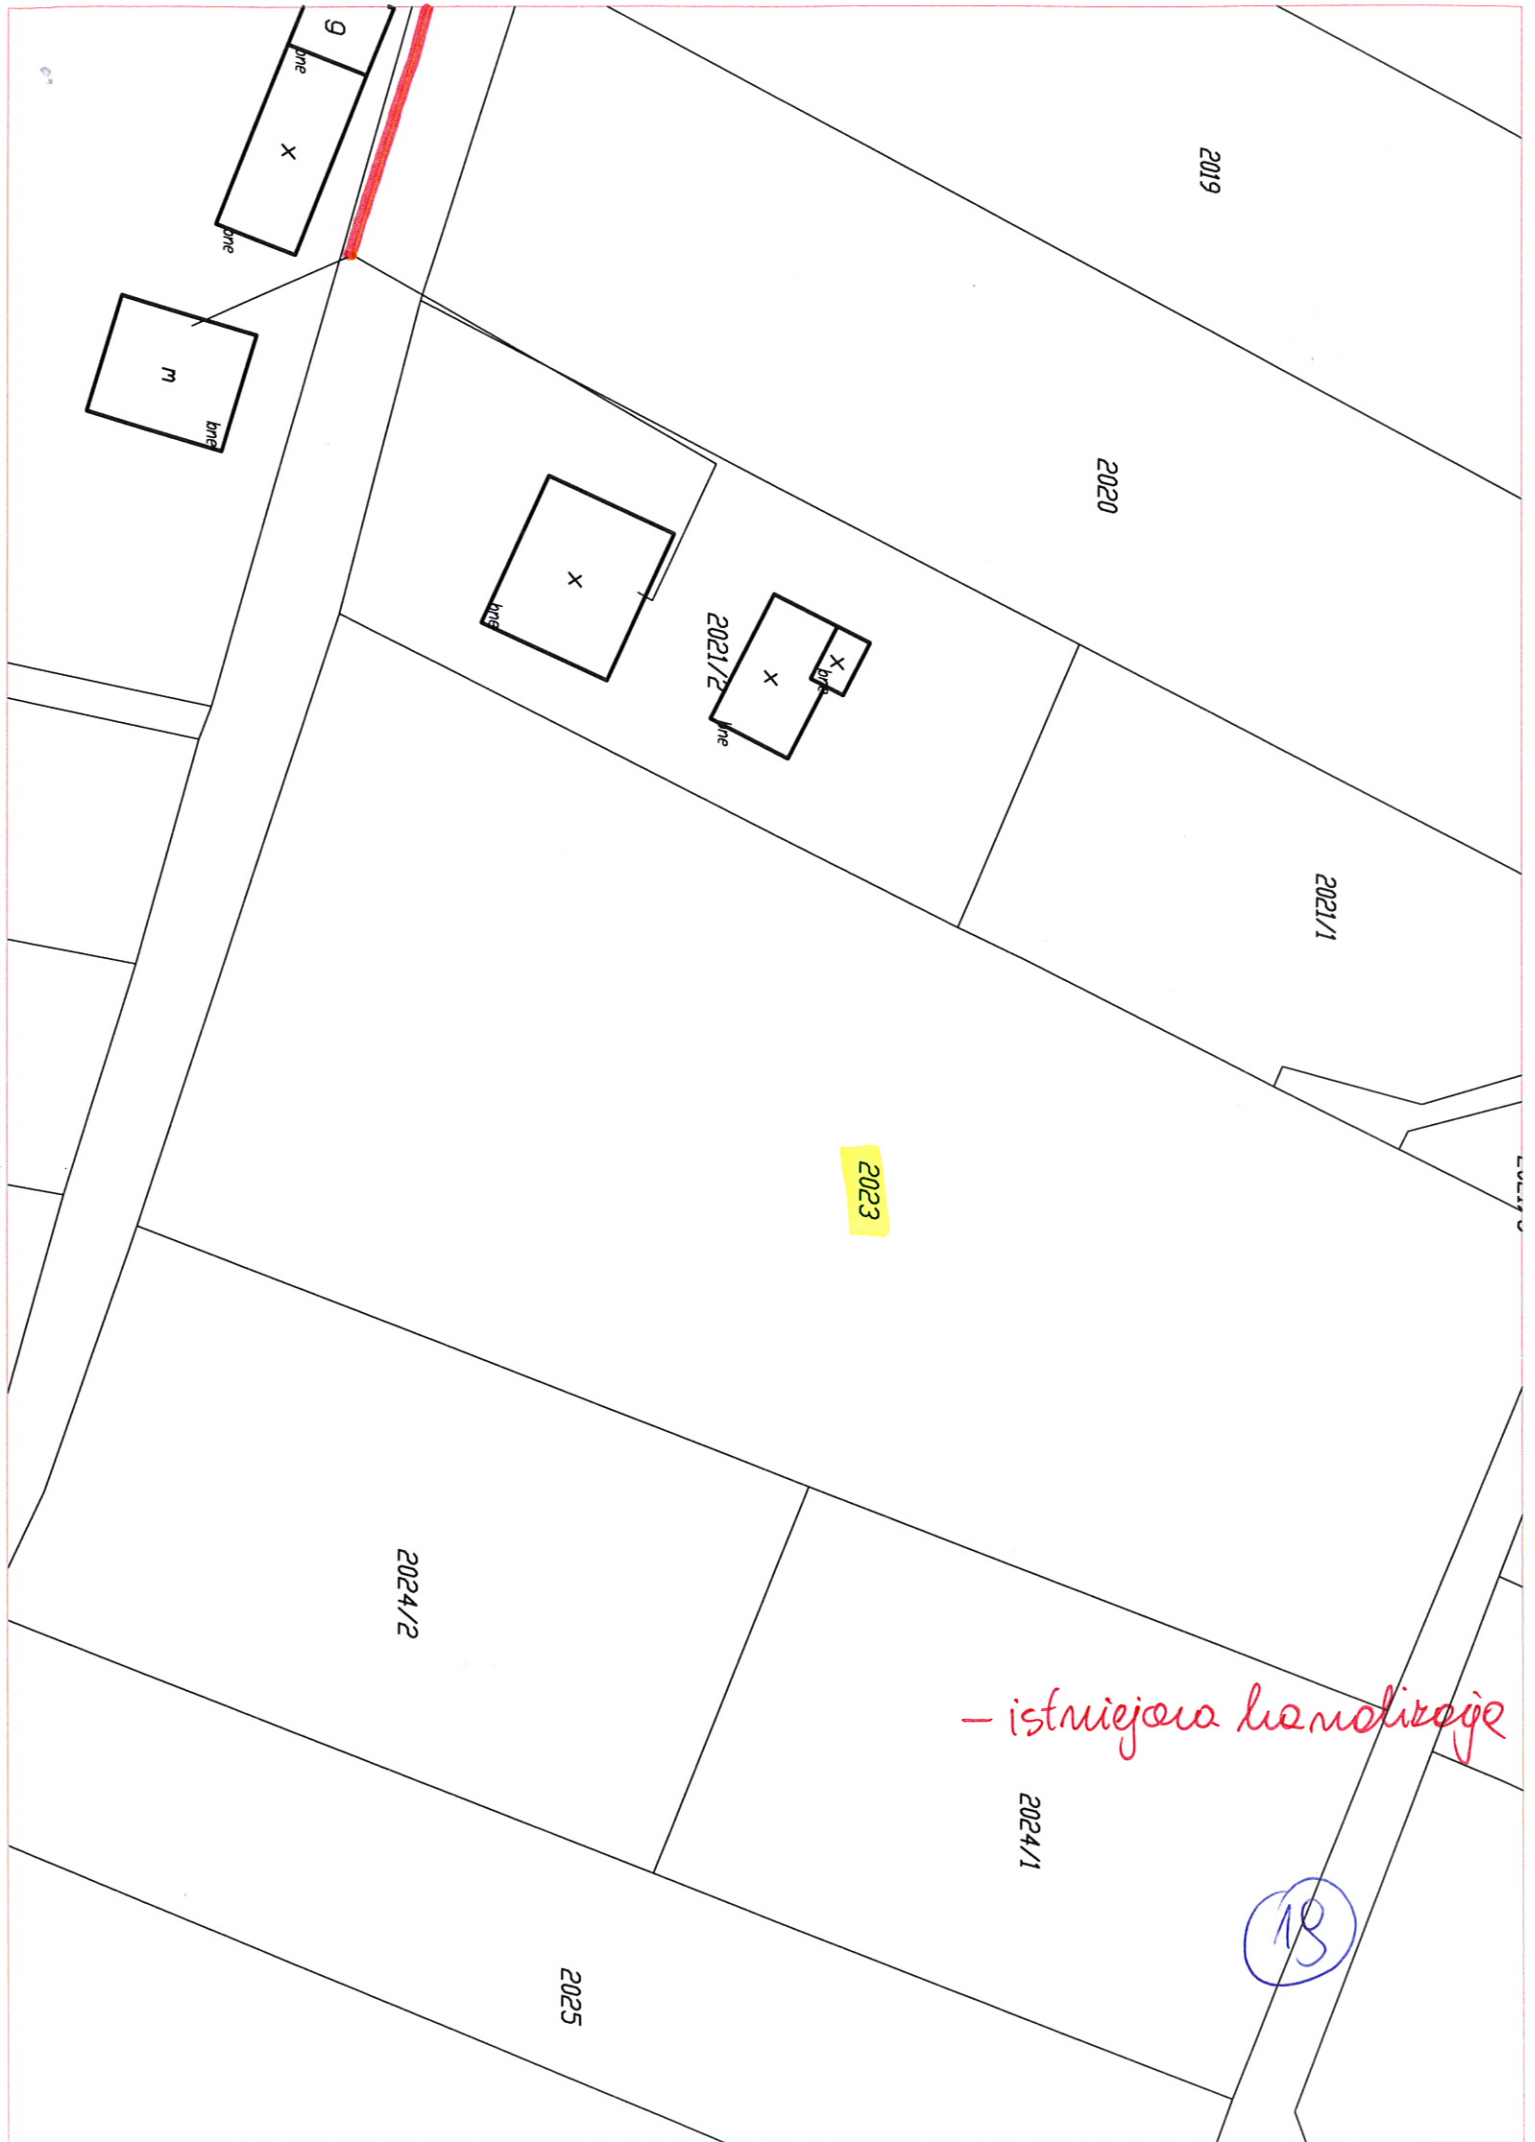


18