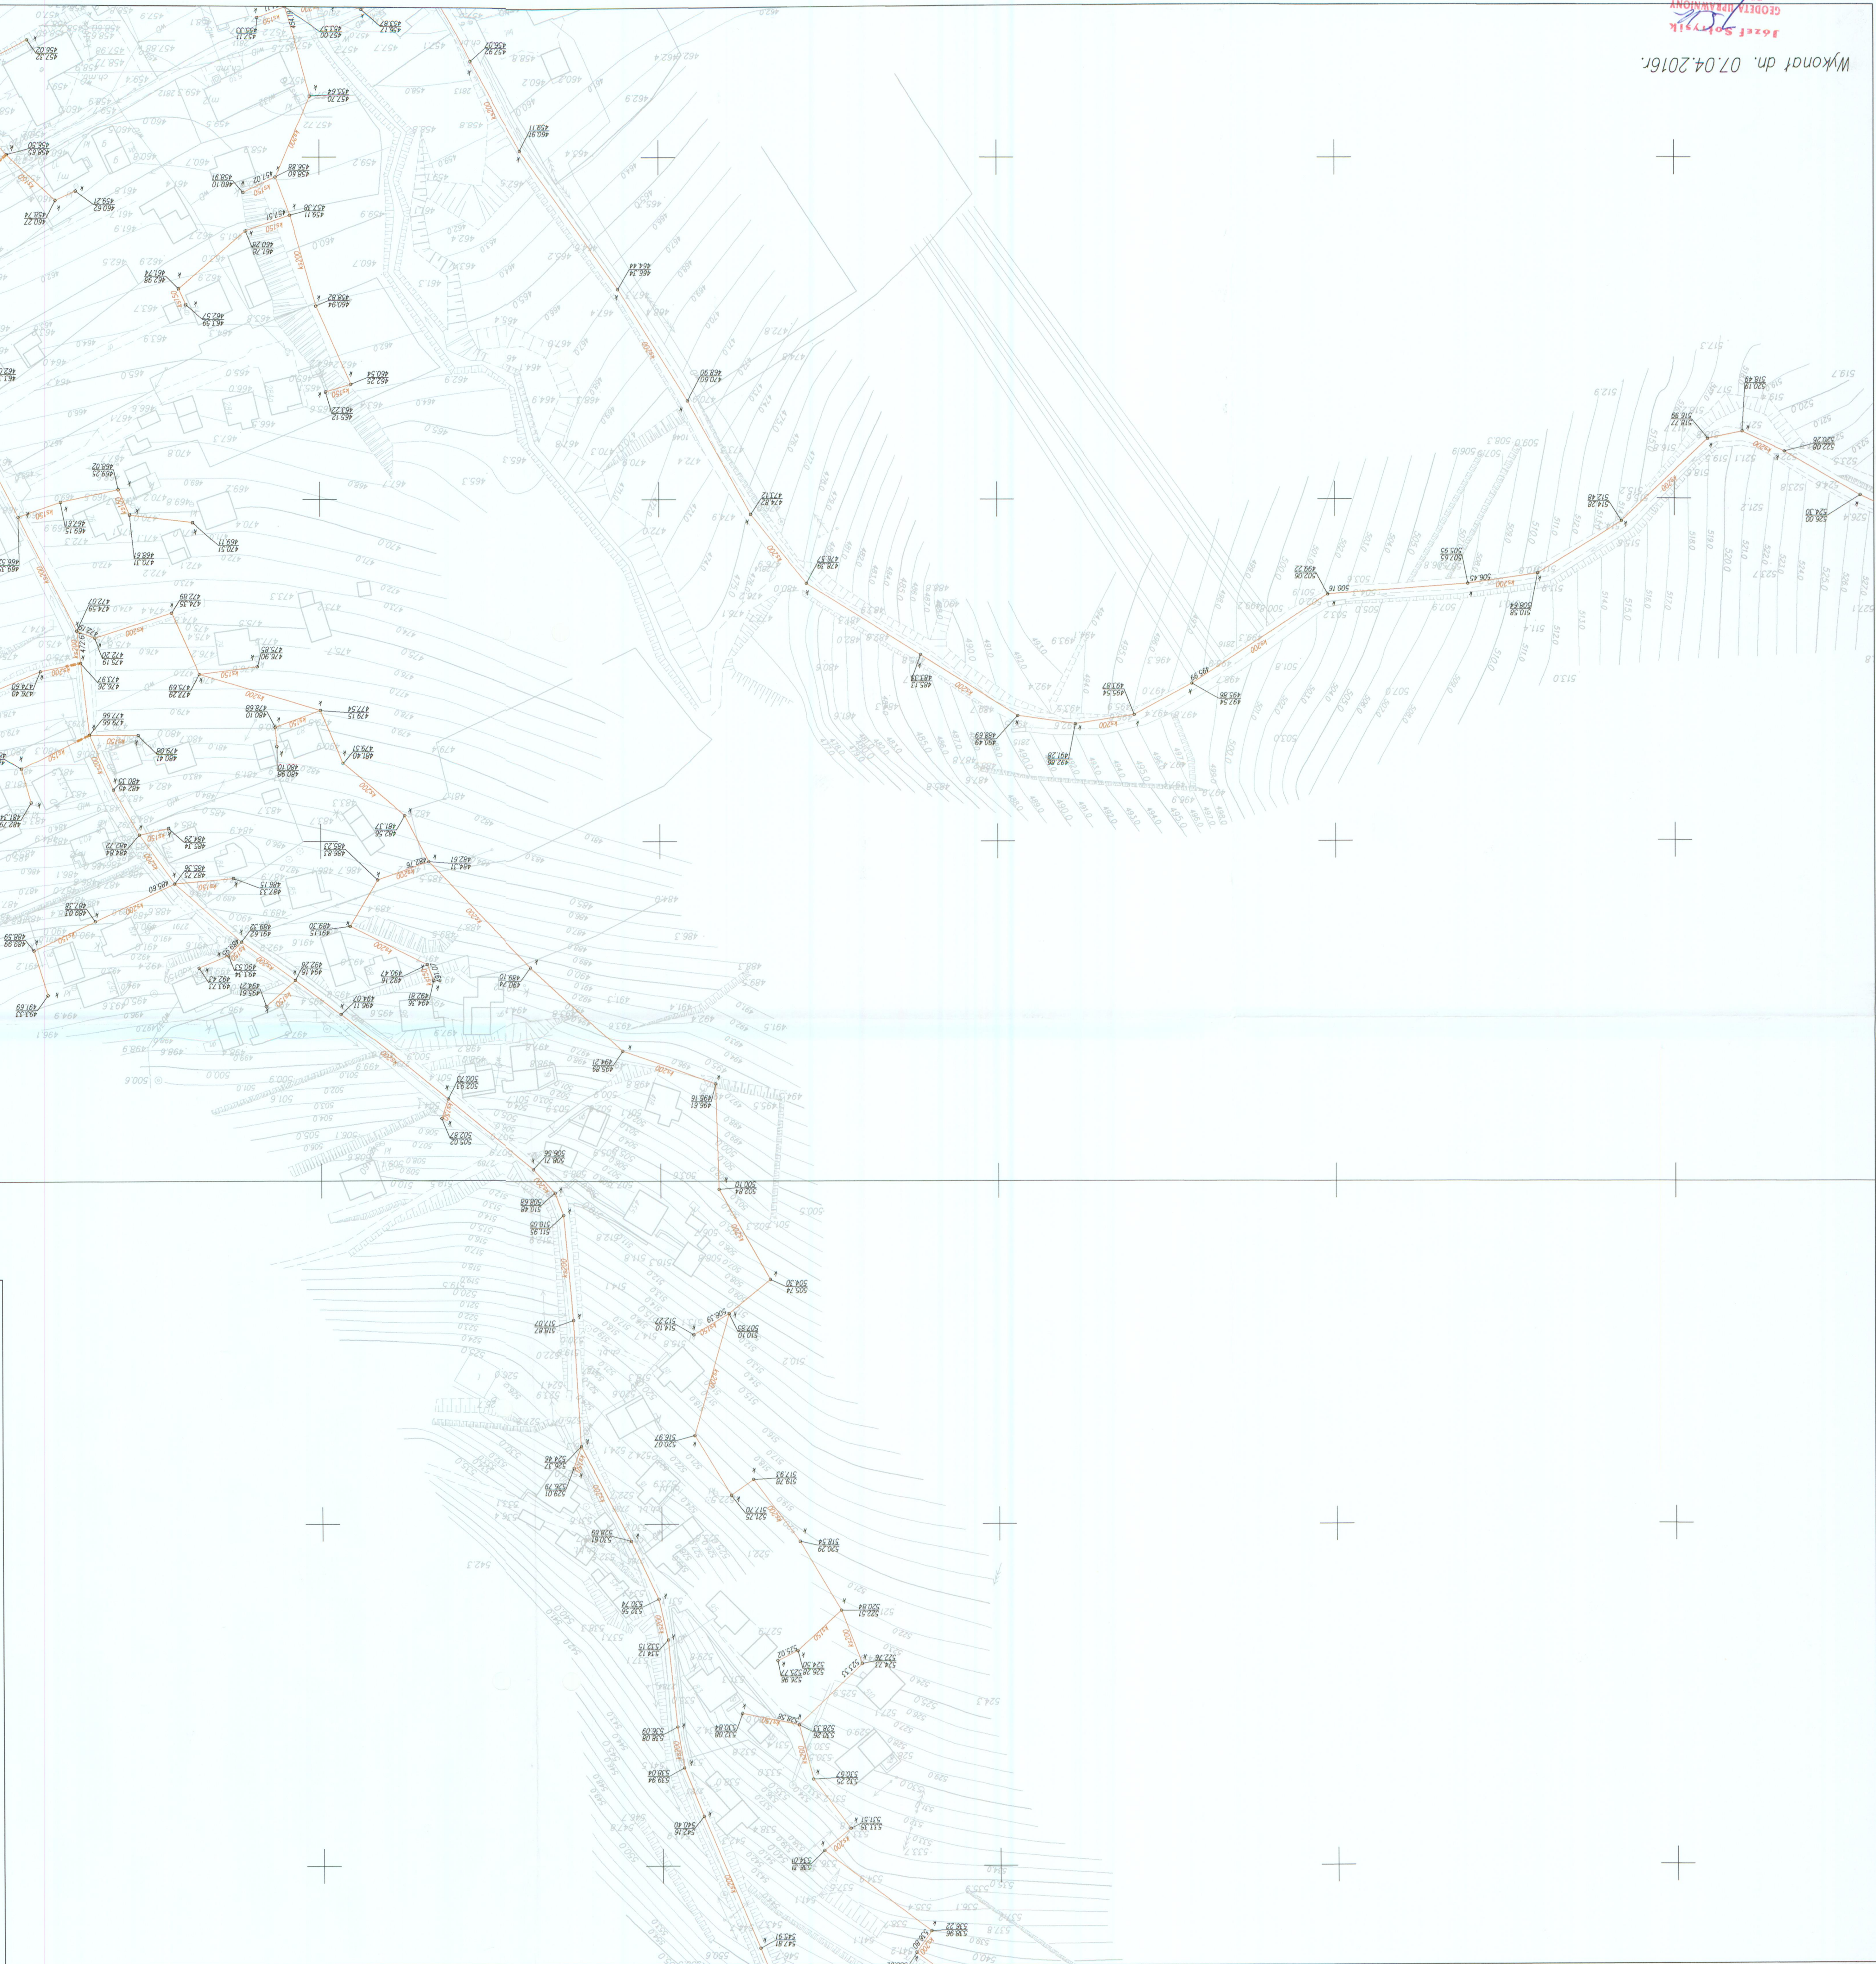


Wykonat dn. 07.04.2016r.

[illegible]

Mapa w układzie 2000/6
Wysokości w układzie Kronsztad 86
Karta mapy : 6.116.33.01.4, 6.116.33.06.2
Skala 1:1000

[illegible]

USŁUGI GEODEZYJNO-KARTOGRAFICZNE
NIP 58316147-95 REGON 07267473
TEL.: 33-861-65-58 33-861-511-145

Województwo śląskie
Powiat żywiecki
Gmina : Jeleśnia
Urbę : Fewel Wielka
ID 6640.763.2016

MAPA
OBJEKT: Fewel Wielka
4 (13)

Z INWENTARYZACJI POWYKONAWCZEJ KANALIZACJI SANITARNEJ