USŁUGI GEODEZYJNO-KARTOGRAFICZNE
Józef Sołtysik
PRACOWNIA
34-300 ŻYWIEC, ul. Powstańców Śl. 2
34-360 MIŁÓWKA, ul. 1-go Maja 11
NIP 553141-67-93, REGON 070769743
TEL. 33-861-65-38, 601-511-145

Województwo śląskie
Powiat żywiecki
Gmina : Jeleśnia 241704_2
Obręb : Pewel Wielka 0006
ID 6640.763.2016

# MAPA
## Z INWENTARYZACJI POWYKONAWCZEJ KANALIZACJI SANITARNEJ
## Obiekt: Pewel Wielka
## 6 (13)

Mapa w układzie 2000/6
Wysokości w układzie Kronsztad 86
Karta mapy : 6.116.33.01.2, 6.116.33.01.4
Skala 1:1000

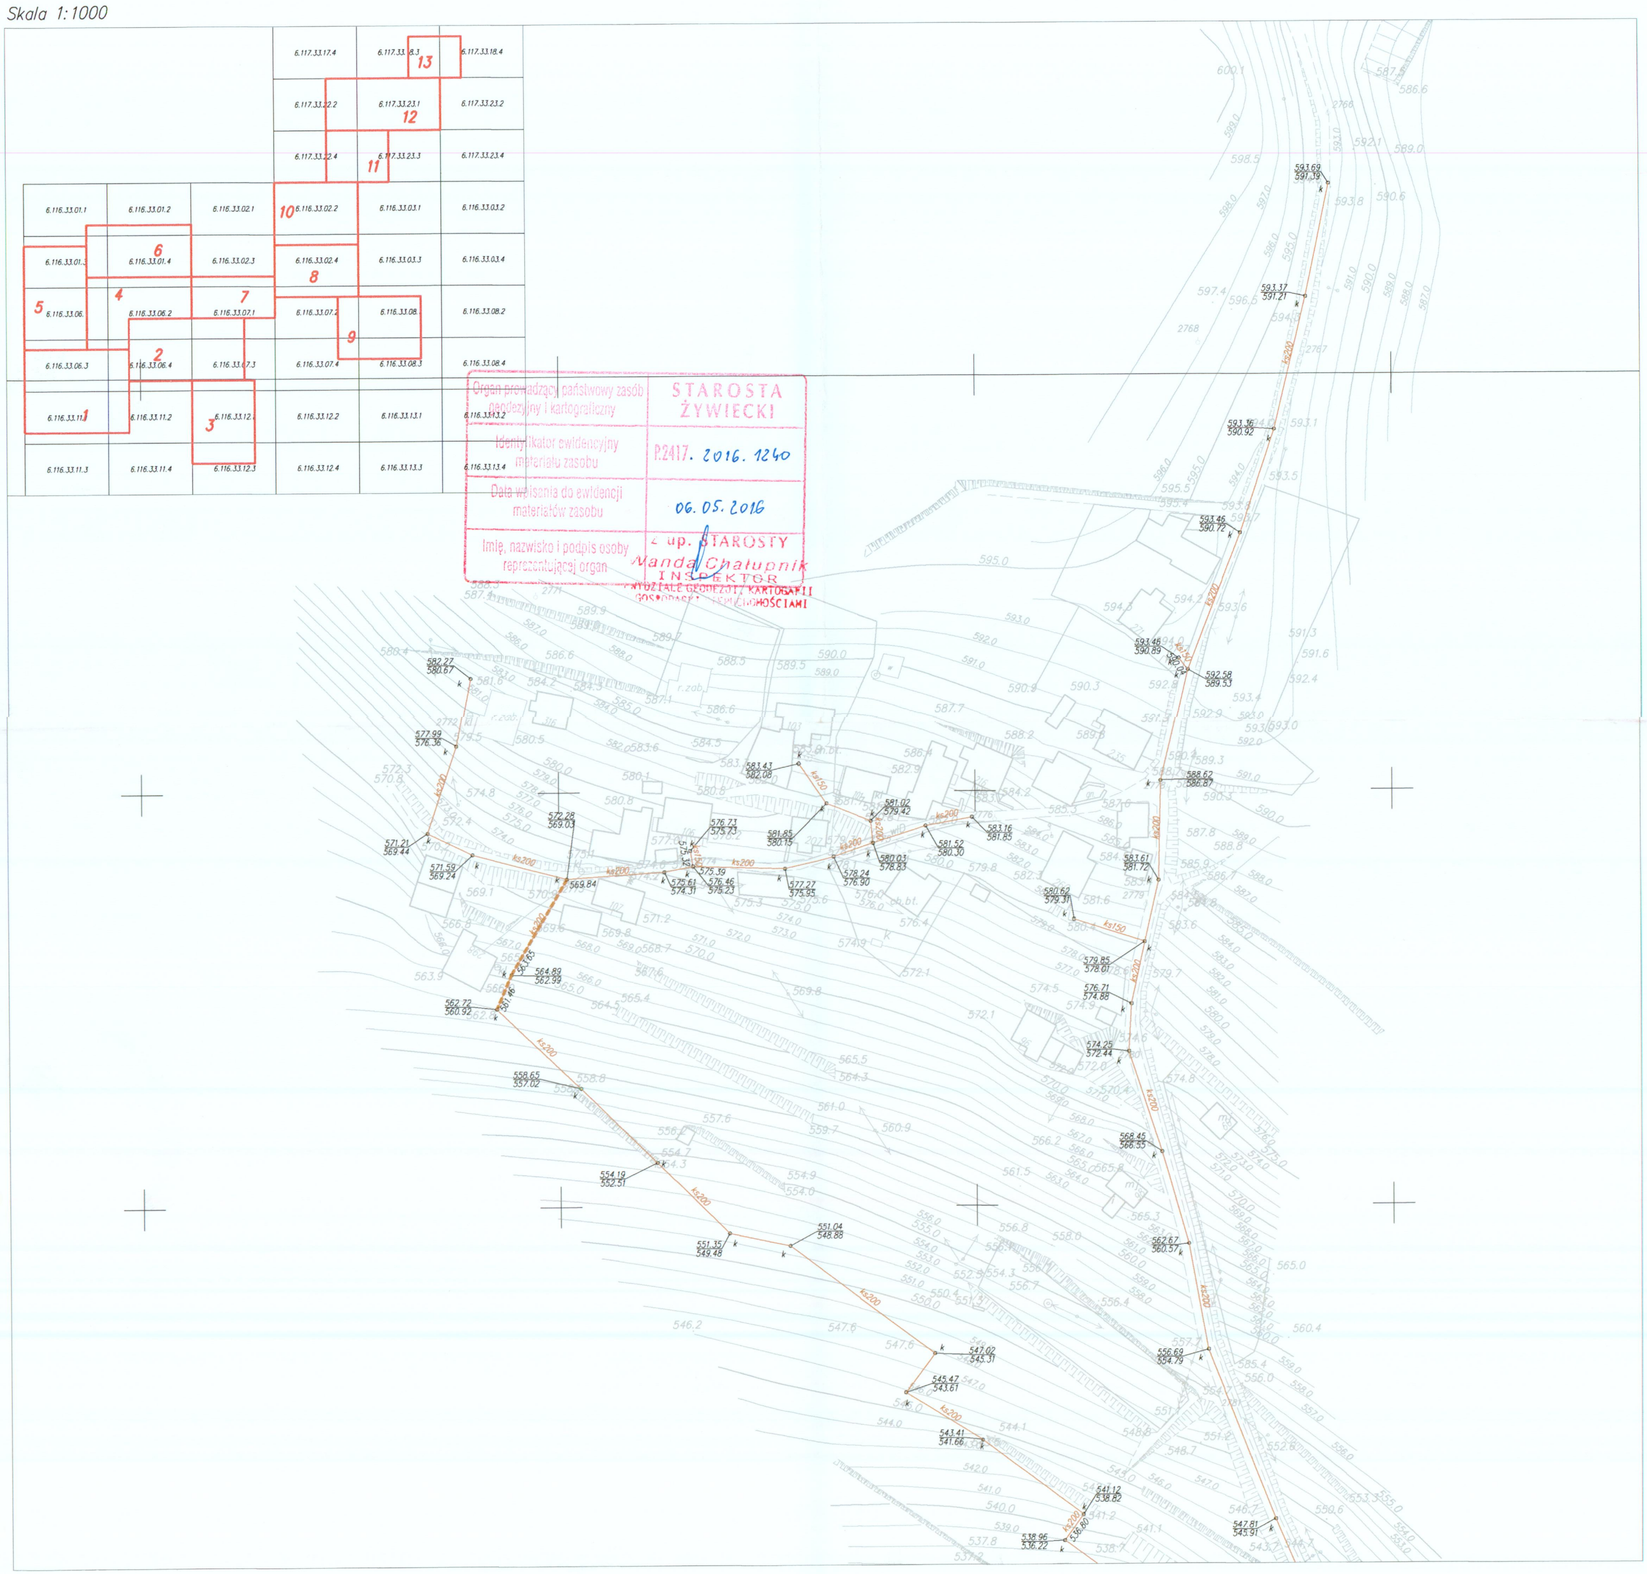
6.117.33.17.4
6.117.33.18.4
6.117.33.22.2
6.117.33.23.1
6.117.33.23.2
6.117.33.22.4
6.117.33.23.3
6.117.33.23.4
6.116.33.01.1
6.116.33.01.2
6.116.33.02.1
6.116.33.02.2
6.116.33.03.1
6.116.33.03.2
6.116.33.01.3
6.116.33.01.4
6.116.33.02.3
6.116.33.02.4
6.116.33.03.3
6.116.33.03.4
6.116.33.06.
6.116.33.06.2
6.116.33.07.1
6.116.33.07.2
6.116.33.08.
6.116.33.08.2
6.116.33.06.3
6.116.33.06.4
6.116.33.07.3
6.116.33.07.4
6.116.33.08.3
6.116.33.08.4
6.116.33.11.
6.116.33.11.2
6.116.33.12.
6.116.33.12.2
6.116.33.13.1
6.116.33.13.2
6.116.33.11.3
6.116.33.11.4
6.116.33.12.3
6.116.33.12.4
6.116.33.13.3
6.116.33.13.4
1
2
3
4
5
6
7
8
9
10
11
12
13
Organ prowadzący państwowy zasób geodezyjny i kartograficzny
STAROSTA ŻYWIECKI
Identyfikator ewidencyjny materiału zasobu
P.2417. 2016. 1240
Data wpisania do ewidencji materiałów zasobu
06. 05. 2016
Imię, nazwisko i podpis osoby reprezentującej organ
z up. STAROSTY
Wanda Chałupnik
INSPEKTOR
WYDZIAŁU GEODEZJI, KARTOGRAFII
GOSPODARKI NIERUCHOMOŚCIAMI
ks200
ks250
ks150
r.zab.
r.zab.
r.zab.