


Mapa w układzie 2000/6
Wysokości w układzie Kronsztad 86
Karta mapy : 6.117.33.23.1
Skala 1:1000

MAPA
Z INWENTARYZACJI POWYKONAWCZEJ KANALIZACJI SANITARNEJ
Obiekt: Pewel Wielka
12 (13)

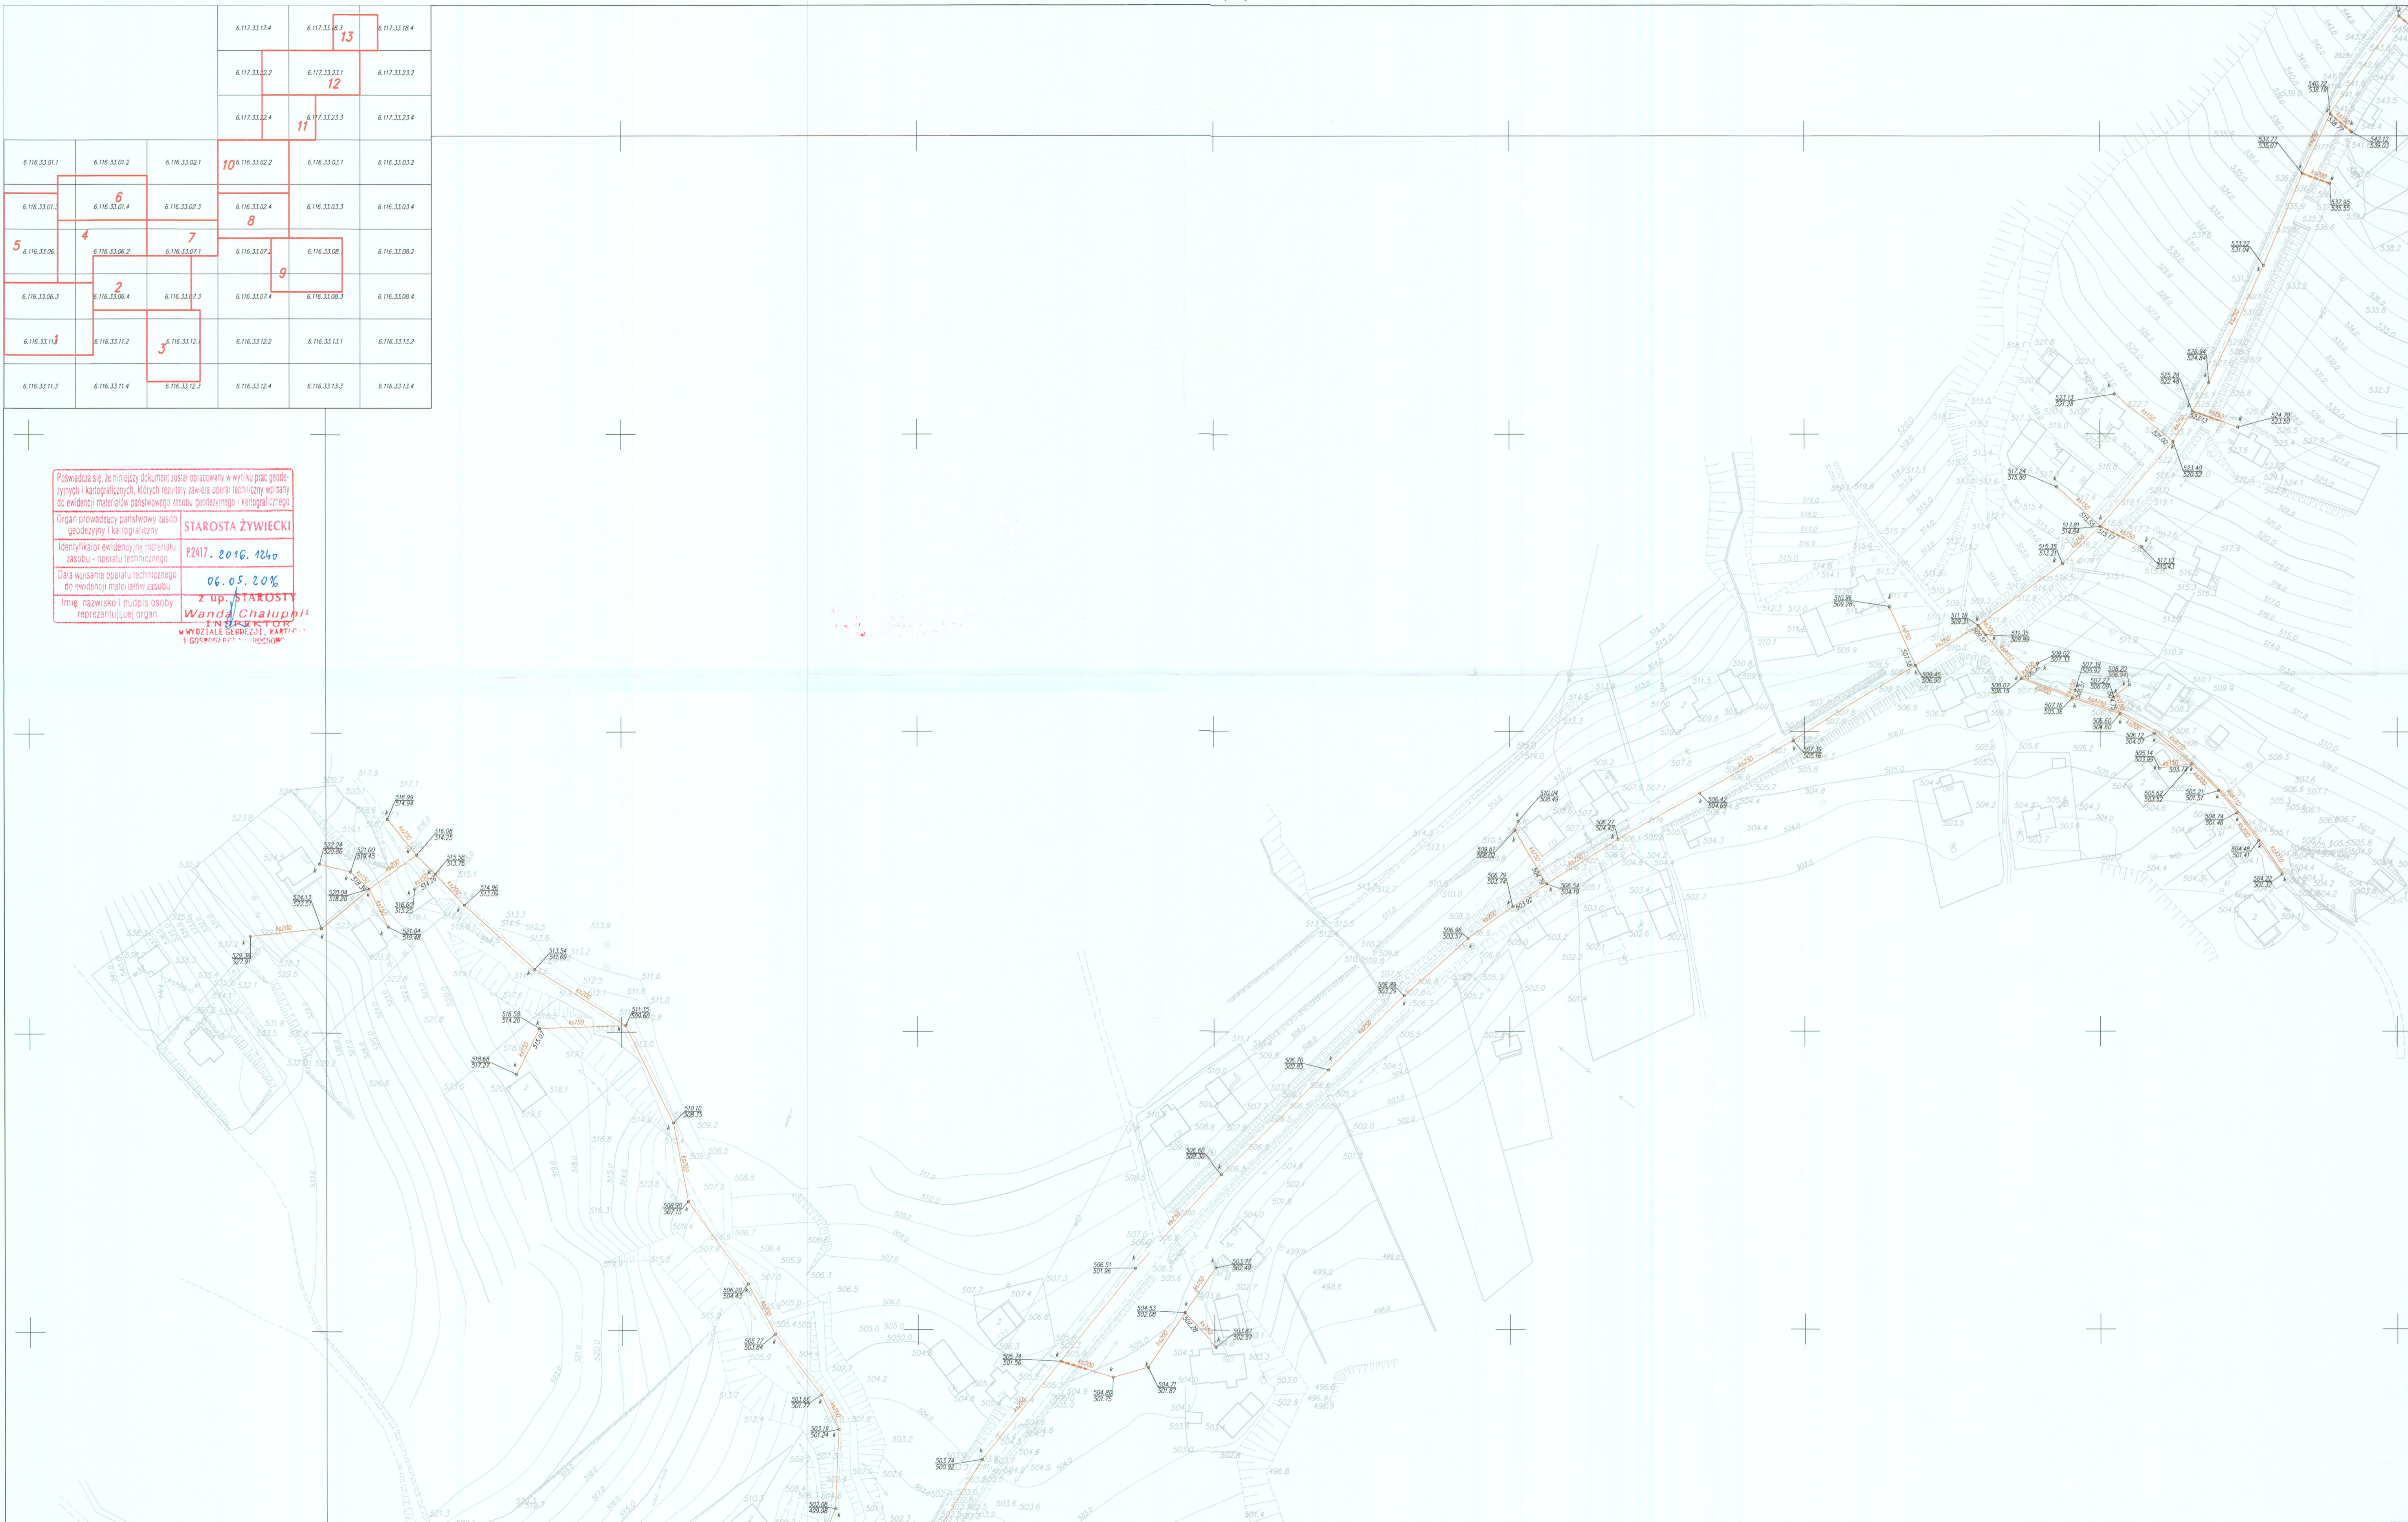

Wykonat dn. 07.04.2016r.