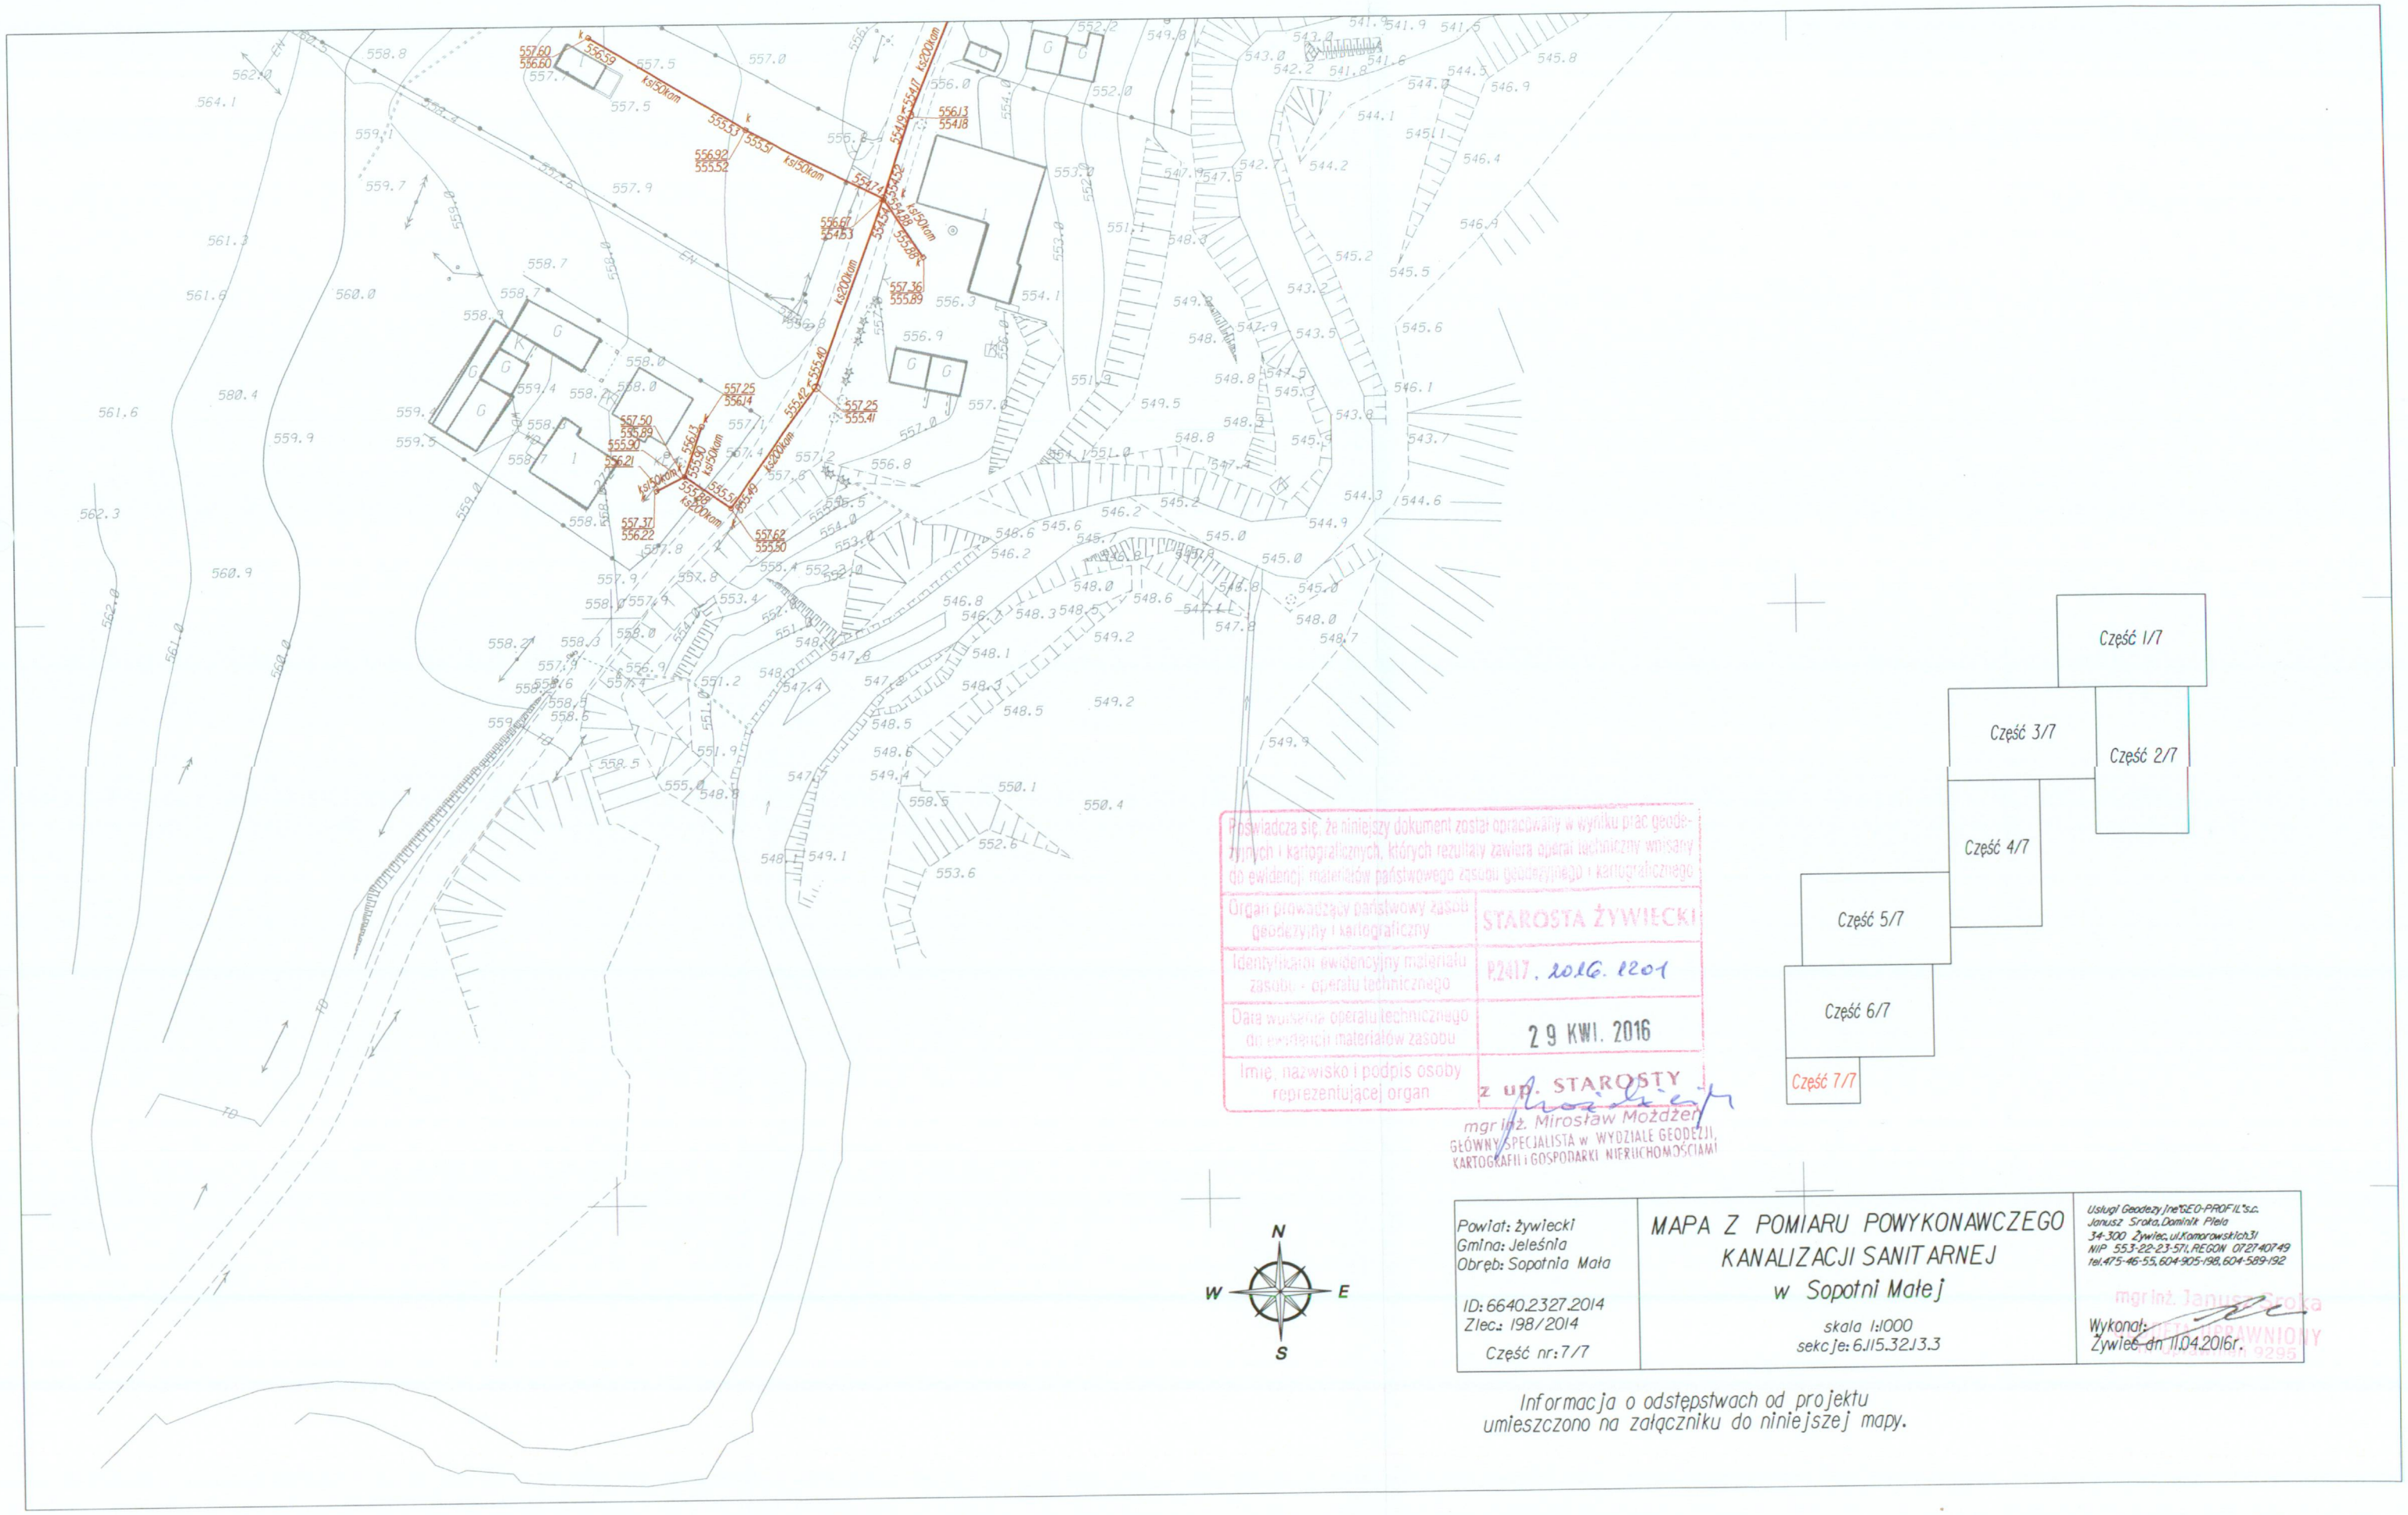

Poświadcza się, że niniejszy dokument został opracowany w wyniku prac geodezyjnych i kartograficznych, których rezultaty zawiera operat techniczny wpisany do ewidencji materiałów państwowego zasobu geodezyjnego i kartograficznego

Organ prowadzący państwowy zasób geodezyjny i kartograficzny	STAROSTA ŻYWIECKI
Identyfikator ewidencyjny materiału zasobu - operatu technicznego	P.2417. 2016. 1201
Data wpisania operatu technicznego do ewidencji materiałów zasobu	29 KWI. 2016
Imię, nazwisko i podpis osoby reprezentującej organ	z up. STAROSTY mgr inż. Mirosław Możdżeń GŁÓWNY SPECJALISTA w WYDZIALE GEODEZJI, KARTOGRAFII i GOSPODARKI NIERUCHOMOŚCIAMI

N
W E
S

Powiat: żywiecki Gmina: Jeleśnia Obręb: Sopotnia Mała ID: 6640.2327.2014 Zlec.: 198/2014 Część nr: 7/7	MAPA Z POMIARU POWYKONAWCZEGO KANALIZACJI SANITARNEJ w Sopotni Małej skala 1:1000 sekcje: 6J15.32J3.3	Usługi Geodezyjne "GEO-PROFIL" s.c. Janusz Sroka, Dominik Pilch 34-300 Żywiec, ul. Kamerowskich 31 NIP 553-22-23-571, REGON 072740749 tel. 475-46-55, 604-905-198, 604-589-192 mgr inż. Janusz Sroka Wykonał: UPRAWNIONY Żywiec dn. 11.04.2016r.

Informacja o odstępstwach od projektu umieszczono na załączniku do niniejszej mapy.